


						РД ГК № Т-100-23-ПП1.3, Том 20.3			
						«Строительство и реконструкция участков автомобильной дороги Р-239 Казань – Оренбург – Акбулак – граница Республики Казахстан. Реконструкция автомобильной дороги Р-239 Казань – Оренбург – Акбулак – граница Республики Казахстан на участке км 20+238 – км 43+500 с обходом п. Сокуры, Республика Татарстан»			
Изм.	Кол. уч.	Лист	№ док.	Подп.	Дата				
Предст. заказчика ФГБУ «Ространтехнология»		Хазипов Г.М.			03.10.25	Путепровод через суходол на км 21+794. 4 этап	Стадия	Лист	Листов
Начальник участка ОАО «Алексеевскдорстрой»		Баков Д.В.			03.10.25		ИД	1	2
Начальник ОКК ОАО «Алексеевскдорстрой»		Мусин Д.Р.			03.10.25				
Директор ООО «Металлпро»		Нузиев Р.К.			03.10.25	Исполнительная схема Антикоррозионное покрытие мест сварки лестничных сходов и грунтовок цинкнаполненной, Окраска огрунтованных поверхностей грунт-краской цинкнаполненной однокомпонентной полиуретановой	 «Металлпро»		



Спецификация					
Поз.	Обозначение	Наименование	Кол.	Масса ед. кг	Примечание
		Лестничный сход ЛС-2		649.17	
1		Косоур К-1 (К-1*)	2	179.27	358.54
1.1	ГОСТ 8240-97	Швеллер N20 L=946	1	17.41	17.41
1.2	ГОСТ 8240-97	Швеллер N20 L=7999	1	147.18	147.18
1.3	ГОСТ 8240-97	Швеллер N20 L=798	1	14.68	14.68
		Ступени	21	7.12	149.52
2	ГОСТ 8509-93	Уголок 50x50x4 L=300	2	0.92	1.84
3	ГОСТ 34028-2016	φ14 А400 L=730	6	0.88	5.28
		Площадки	2	24.58	49.16
4	ГОСТ 8509-93	Уголок 50x50x4 L=1000	2	3.05	6.10
3	ГОСТ 34028-2016	φ14 А400 L=730	21	0.88	18.48
		Перильная стойка			
5	ГОСТ 8509-93	Уголок 50x50x4 L=1350	7	4.12	28.84
		Уголок поручня			
6	ГОСТ 8509-93	Уголок 50x50x4 L=9610	1	29.31	29.31
		Перильное заполнение			
7	ГОСТ 34028-2016	φ12 А400 L=9511	4	8.45	33.80
8		Свая винтовая φ108x2000	4	25.0	100.00
9		Оголовок сваи φ108	4	2.00	8.00
10	ГОСТ 26633-2015	Бетон В 7.5			0.07 м ³
11		Антикоррозионная обработка			30.24 м ²
12		Сварные швы (1,5%)			9.74

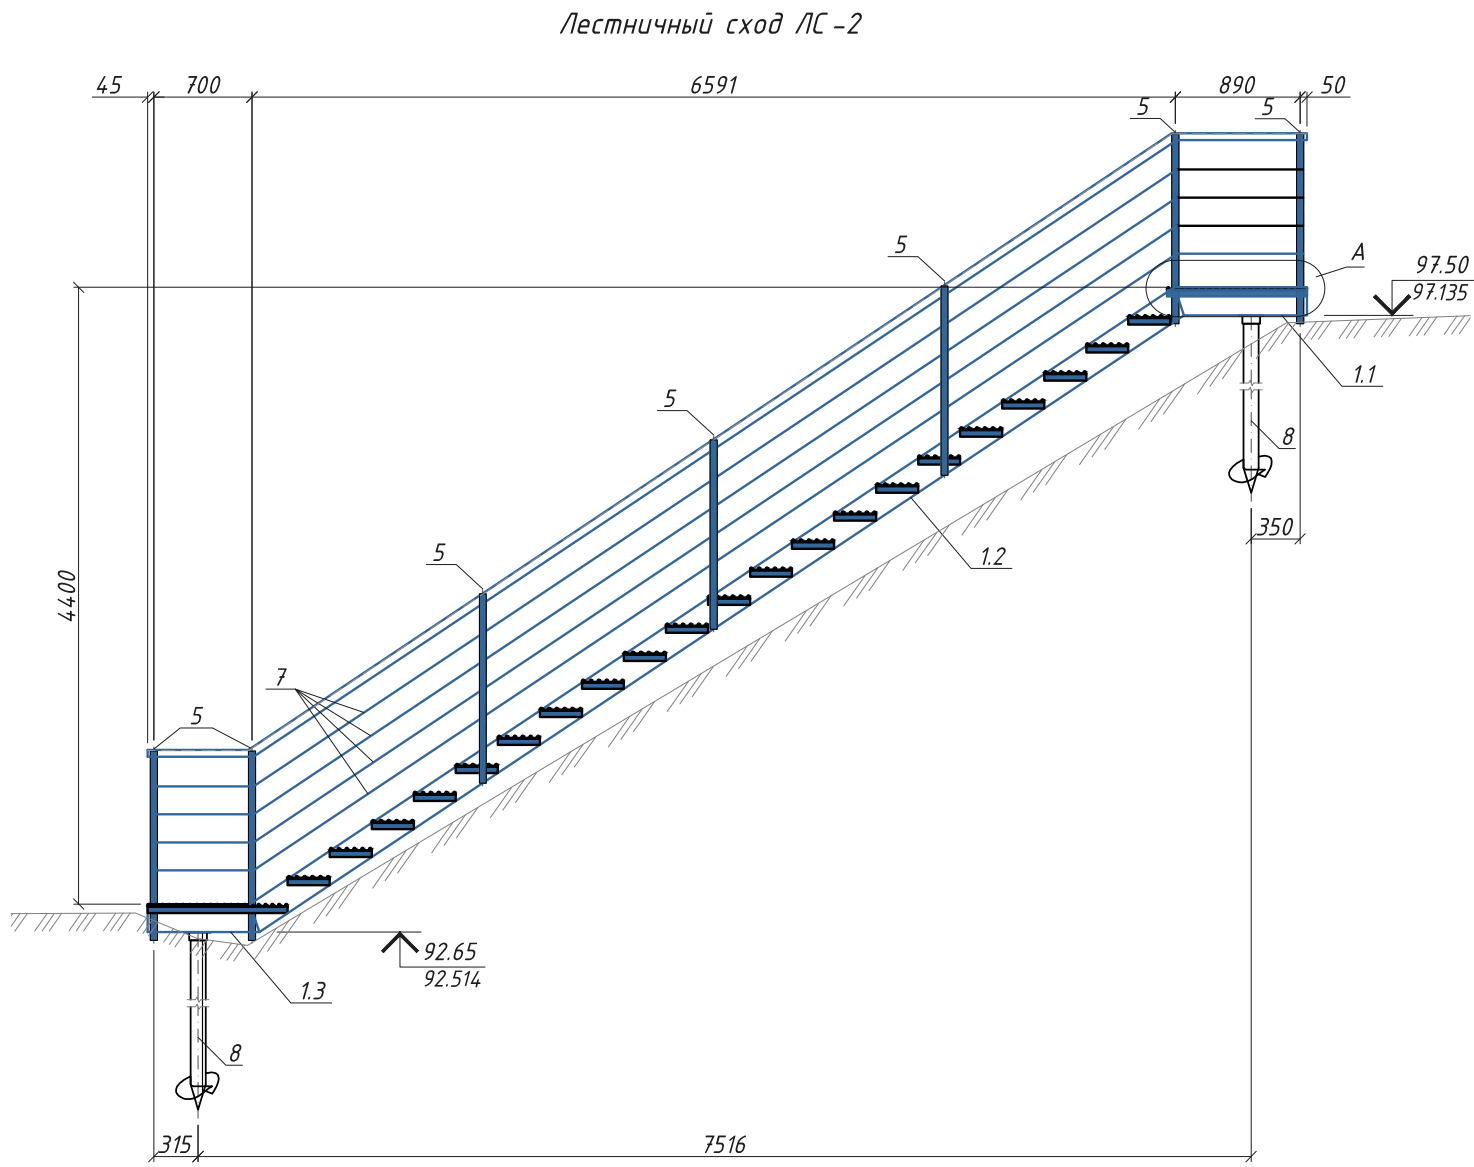