

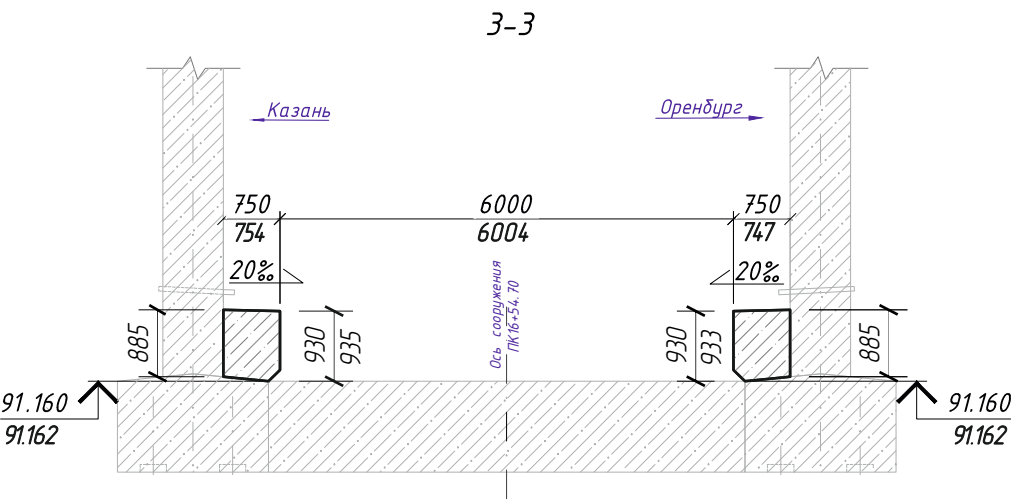
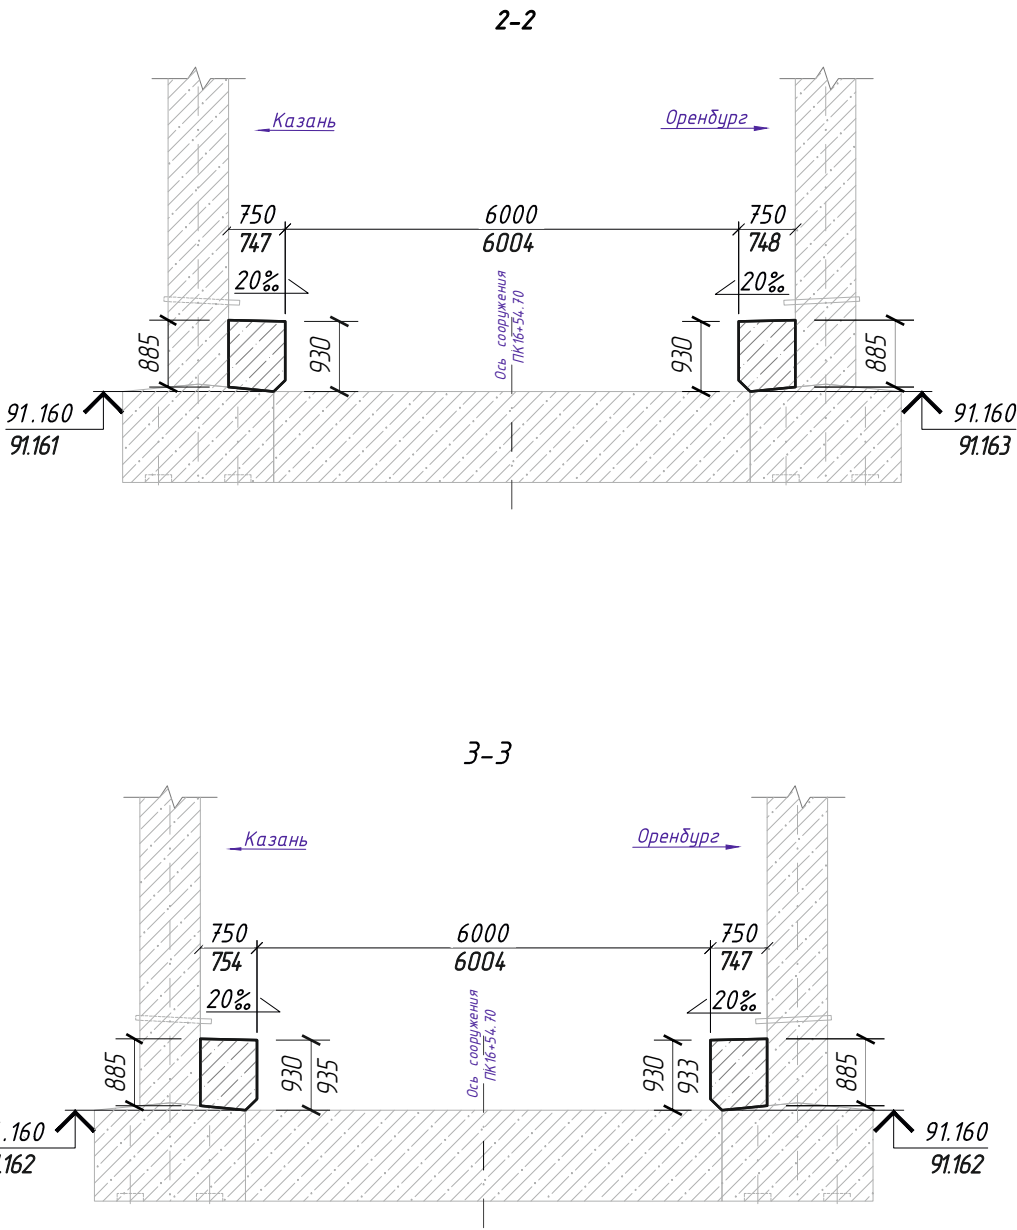


Исполнительная схема
Устройство опалубки банкеток

Приложение к АОСР
№43 УоД-21-Мпро
от 03.03.25

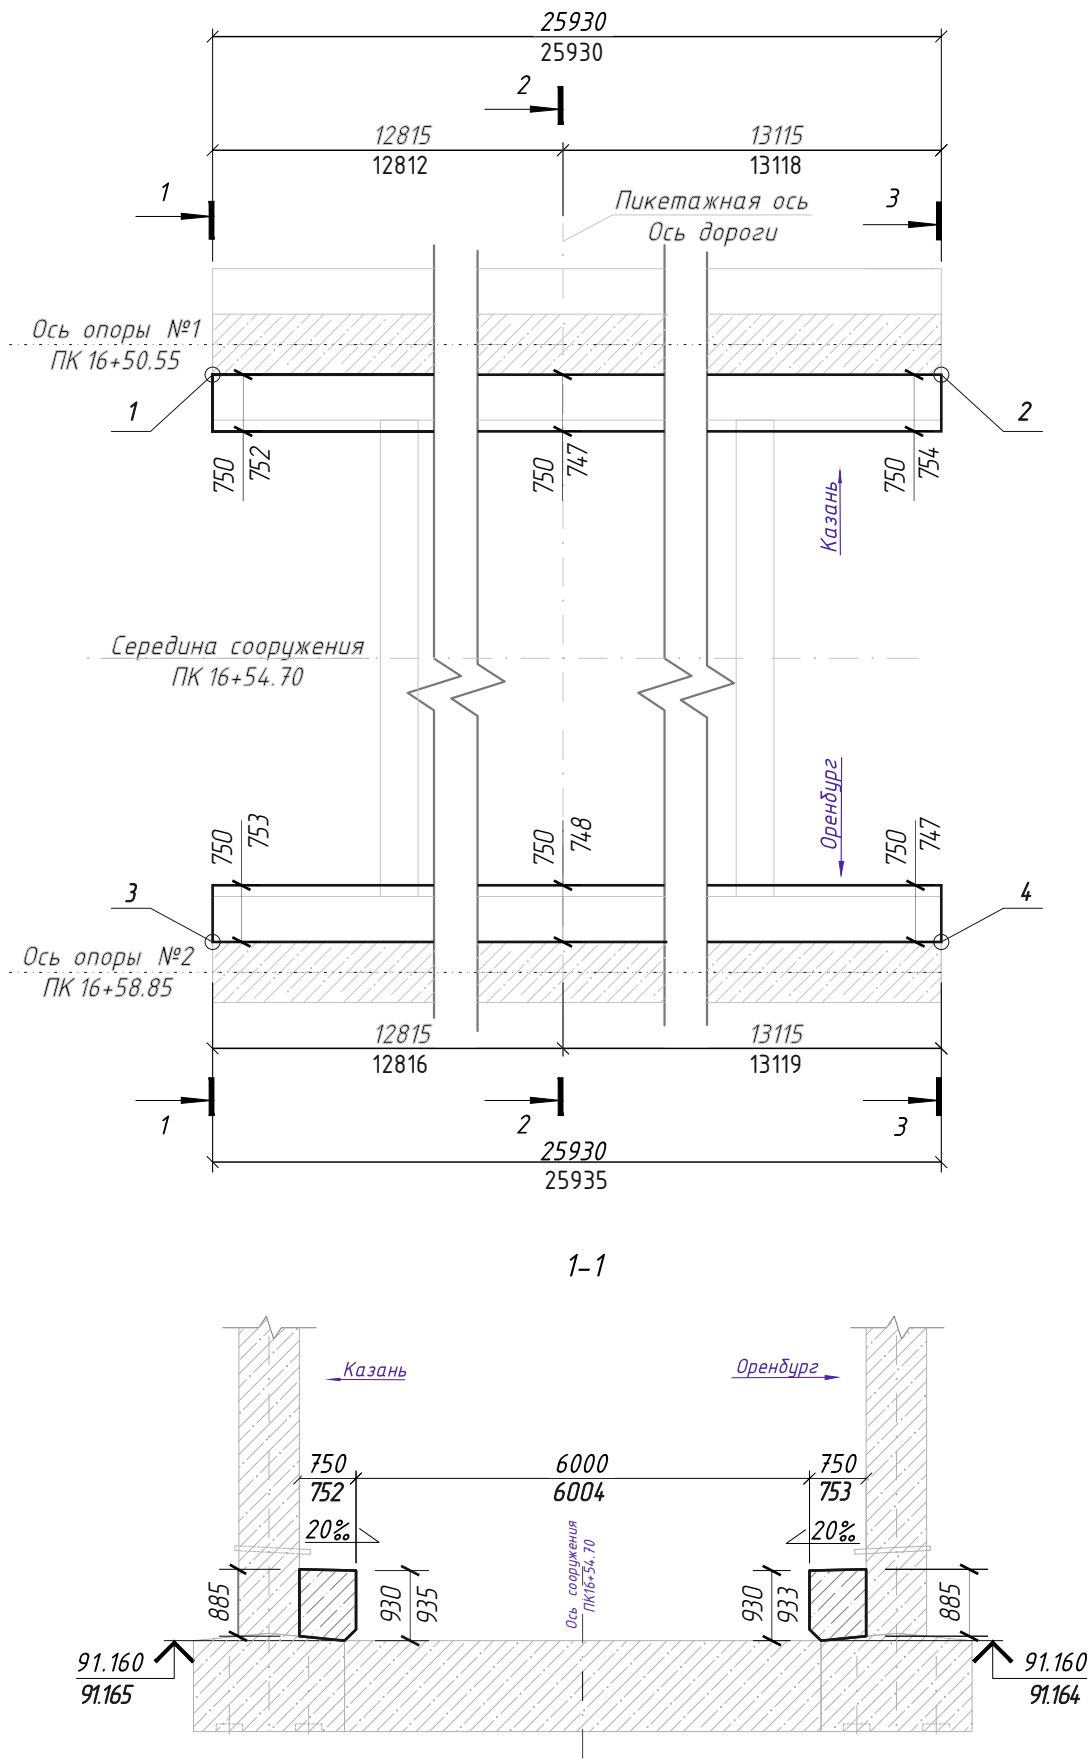

Координаты точек	Номера точек роставерка			
	1	2	3	4
X	460512.691	460534.100	460508.460	460529.869
Y	1318254.566	1318269.195	1318260.758	1318275.388

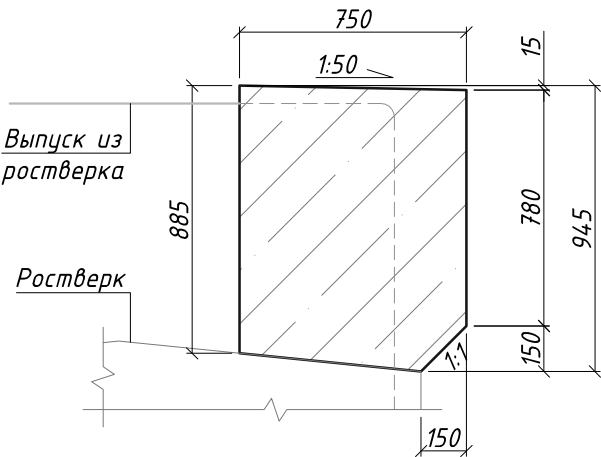

- Примечания:
1. Линейные размеры указаны в мм. Высотные отметки указаны в м.
в числителе проектные размеры. – 1150
в знаменателе фактические размеры. – 1150
Отметки в числителе проектные – 111.013
Отметки в знаменателе фактические – 111.002
 2. Съёмка выполнена электронным тахеометром
заб.№ 321998SOUTH N3 (свидетельство о поверке
№ С- ГКФ/18-04-2024/332854.802 до 17.04.2025г.)
 3. Допустимые отклонения по СП 46.13330.2012 табл.9
 4. Система координат МСК –16 зона 1, система высот Балтийская 1977г.
Съёмка произведена с пунктов МГРО: ППЦ15.1 ; ППЦ15.2; ППЦ15.3; ППЦ15.4



Согласовано:

Инв. № подл.


Взам. инв. №

Подп. и дата

						РД ГК № Т-100-23-ПП11, Том 20.1			
						«Строительство и реконструкция участков автомобильной дороги Р-239 Казань – Оренбург – Акбулак – граница с Республикой Казахстан. Реконструкция автомобильной дороги Р-239 Казань – Оренбург – Акбулак – граница с Республикой Казахстан на участке км 20+238 – км 43+500 с обходом п. Сакуры, Республика Татарстан»			
Изм.	Кол. уч.	Лист	№ док.	Подп.	Дата	Путепровод через Суходол на км 21+794. 4 этап	Стадия	Лист	Листов
Предст. заказчика ФГБУ «Росдортехнология»		Хазипов Г.М.			03.03.25		ИД	1	1
Начальник участка ОАО «Алексеевскдортстрой»		Баков Д.В.			03.03.25				
Начальник ОКК ОАО «Алексеевскдортстрой»		Мусин Д.Р.			03.03.25				
Директор ООО «Металлпро»		Нугаев Р.К.			03.03.25				
						Исполнительная схема Устройство опалубки банкеток	 «Металлпро»		

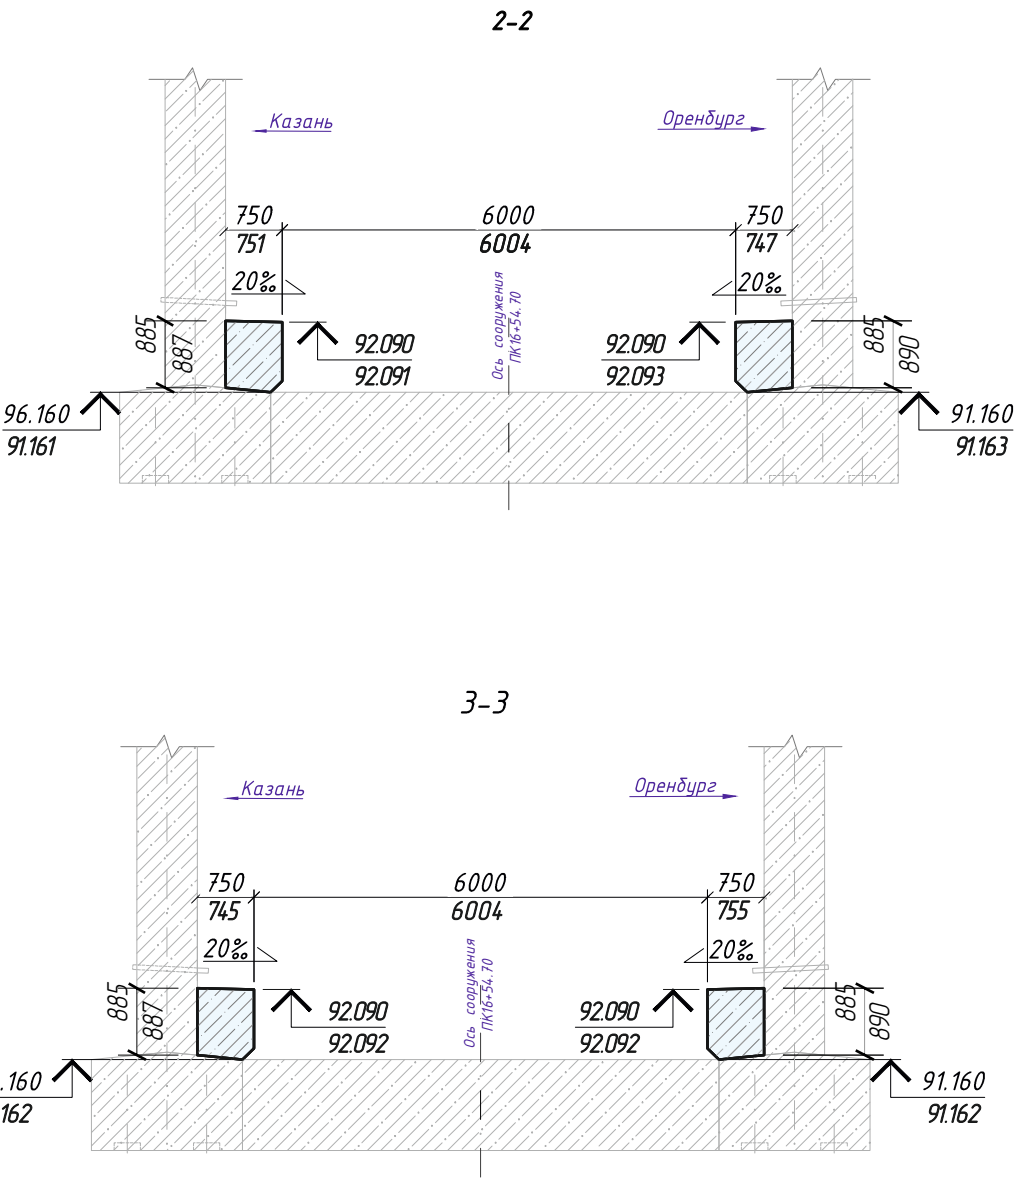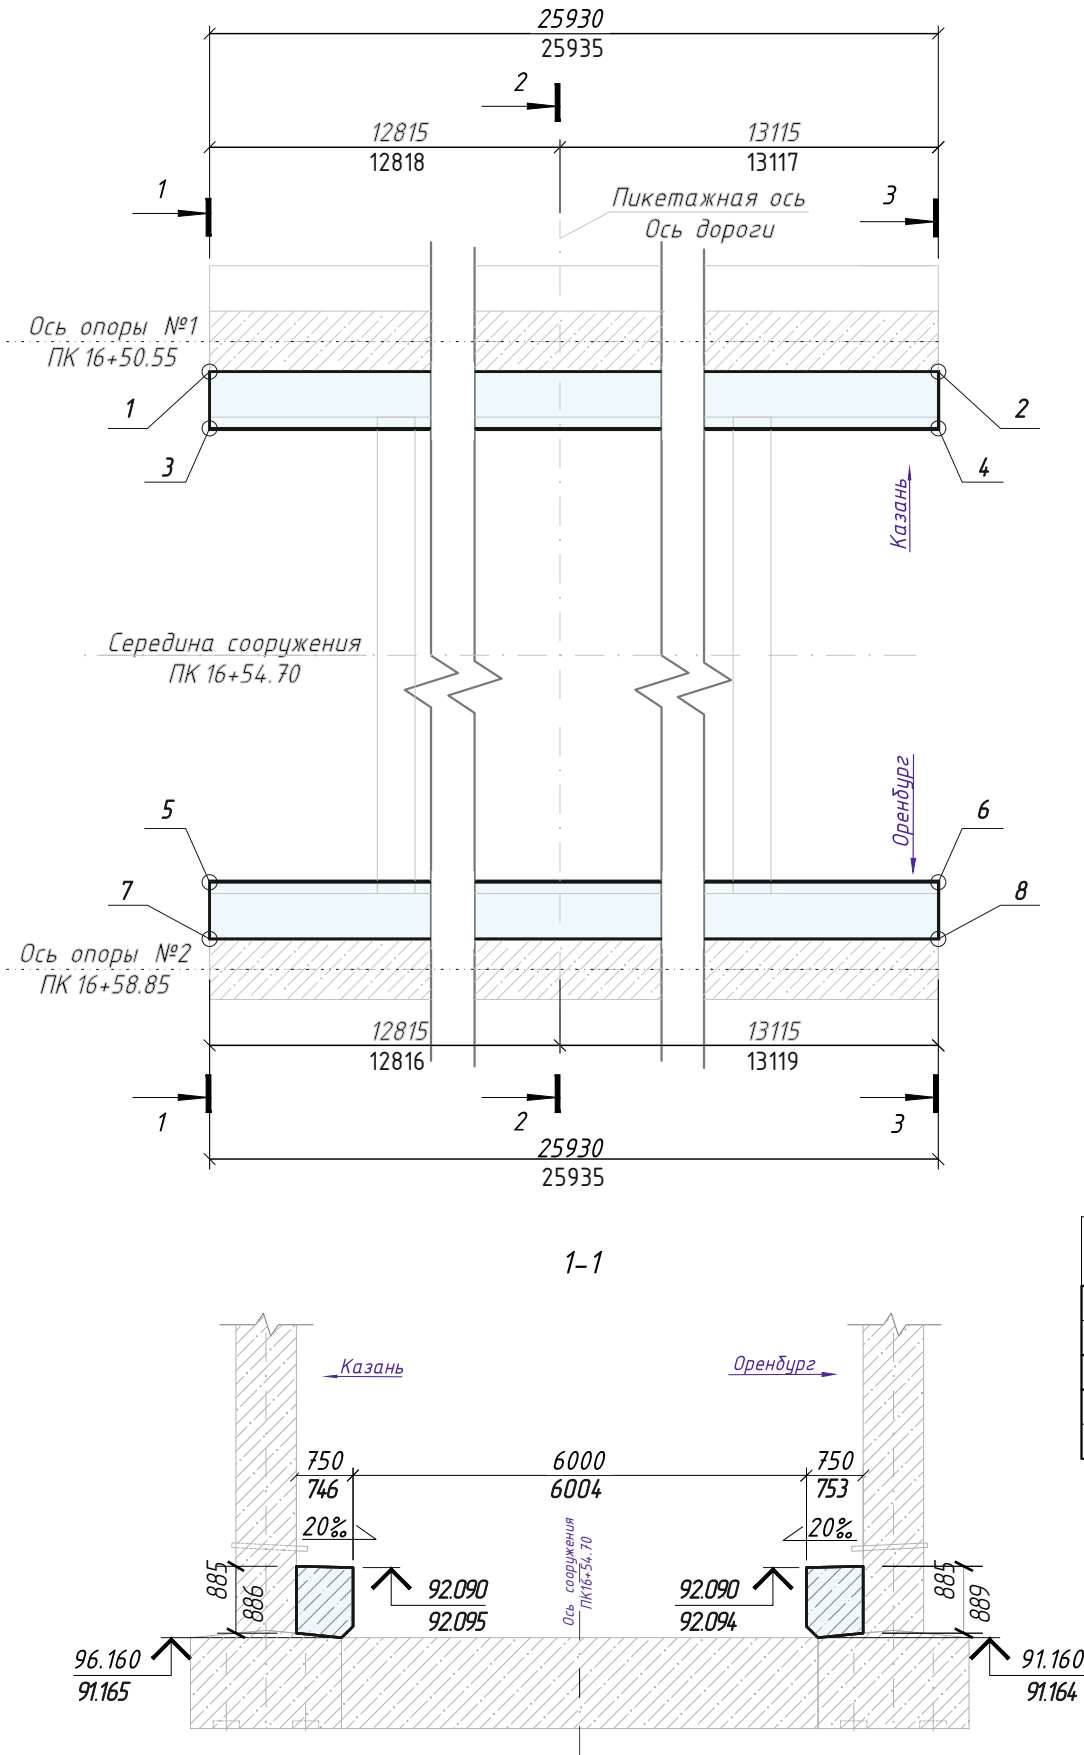

- Примечания:
1. Линейные размеры указаны в мм. Высотные отметки указаны в м.
в числителе проектные размеры - 1150
в знаменателе фактические размеры - 1150
Отметки в числителе проектные - 111.013
Отметки в знаменателе фактические - 111.002
 2. Съемка выполнена электронным тахеометром
заб.№ 321998SOUTH N3 (свидетельство о поверке
№ С-ГКФ/18-04-2024/332854802 до 17.04.2025г.)
 3. Допустимые отклонения по СП 46.13330.2012 табл.7
 4. Система координат МСК -16 зона 1, система высот Балтийская 1977г.
Съемка произведена с пунктов МГРО: ППЦ15.1; ППЦ15.2; ППЦ15.3; ППЦ15.4

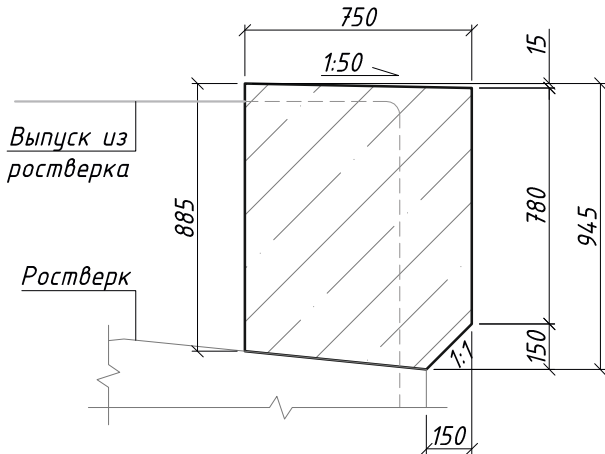



Координаты точек	Номера точек ростверка			
	1	2	3	4
X	460512.691	460534.100	460512.268	460533.677
Y	1318254.566	1318269.195	1318255.185	1318269.815
	5	6	7	8
Y	460508.883	460530.292	460508.460	460529.869
X	1318260.139	1318274.768	1318260.758	1318275.388

Ведомость объемов работ		Банкетки		
№ поз. смет.	Наименование работ	Количество		
		по проекту	по факту	предъявляемое
Количество		2 шт	2 шт	2 шт
7963	Устройство монолитных банкеток из бетона В30 F300 W8	35,00 м³	35,56 м³	35,00 м³
Итого:		V=(0,885+0,945)/2*0,75*25,93=35,56м³		




						РД ГК № Т-100-23-ПП11, Том 20.1			
						«Строительство и реконструкция участков автомобильной дороги Р-239 Казань – Оренбург – Акбулак – граница с Республикой Казахстан. Реконструкция автомобильной дороги Р-239 Казань – Оренбург – Акбулак – граница с Республикой Казахстан на участке км 20+238 – км 43+500 с обходом п. Сакуры, Республика Татарстан»			
Изм.	Кол. уч.	Лист	№ док.	Подп.	Дата				
Предст. заказчика ФГБУ «Росдортехнология»	Хазипов Г.М.				11.03.25	Путепровод через Суходол на км 21+794. 4 этап	Стадия	Лист	Листов
Начальник участка ОАО «Алексеевскдорстрой»	Баков Д.В.				11.03.25		ИД	1	1
Начальник ОКК ОАО «Алексеевскдорстрой»	Мусин Д.Р.				11.03.25				
Директор ООО «Металлпро»	Нугаев Р.К.				11.03.25	Исполнительная схема Устройство монолитных банкеток из бетона В30Ф300W8	 «Металлпро»		

Исполнительная схема
Банкетка

Приложение к АОСК
№44.1-Б -аоск-21
от 01.04.25

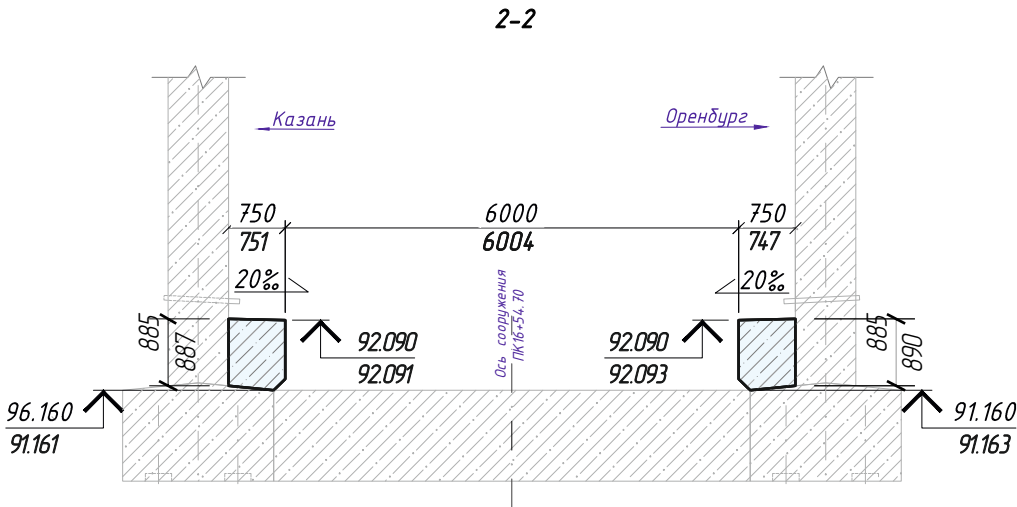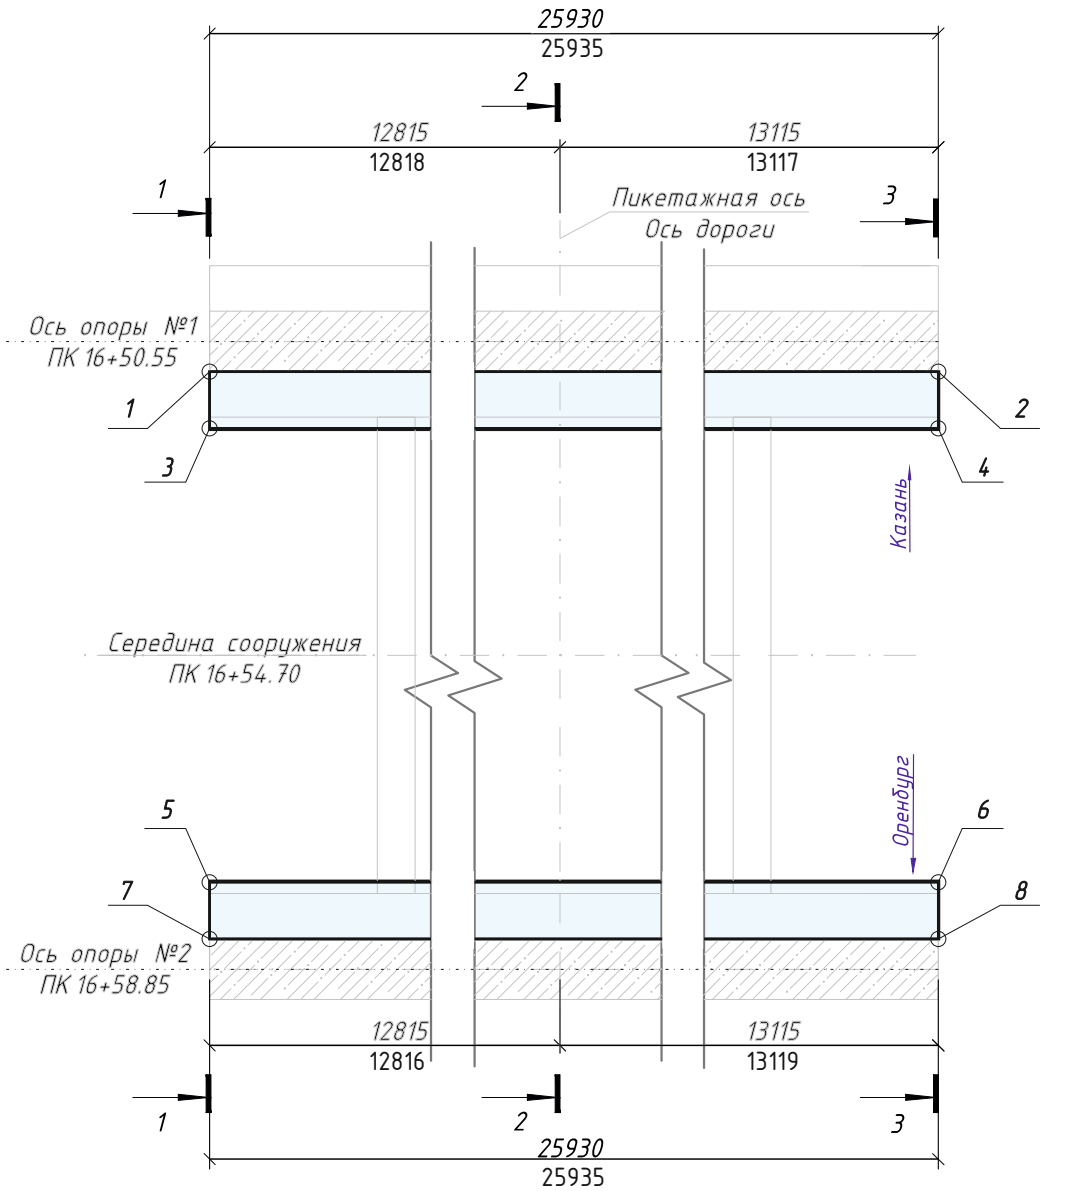

- Примечания:
1. Линейные размеры указаны в мм. Высотные отметки указаны в м. в числителе проектные размеры. - в знаменателе фактические размеры. - Отметки в числителе проектные - Отметки в знаменателе фактические -
 2. Съёмка выполнена электронным тахеометром за № 321998 SOUTH N3 (свидетельство о поверке № С - ГКФ/18-04-2024/332854802 до 17.04.2025г.)
 3. Допустимые отклонения по СП 46.13330.2012 табл.7
 4. Система координат МСК -16 зона 1, система высот Балтийская 1977г. Съёмка произведена с пунктов МГРО: ППЦ15.1; ППЦ15.2; ППЦ15.3; ППЦ15.4

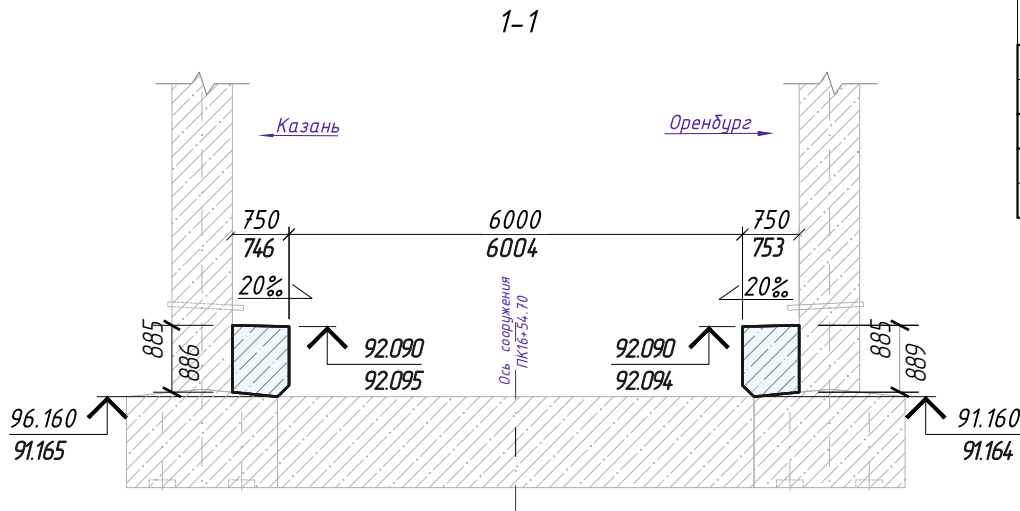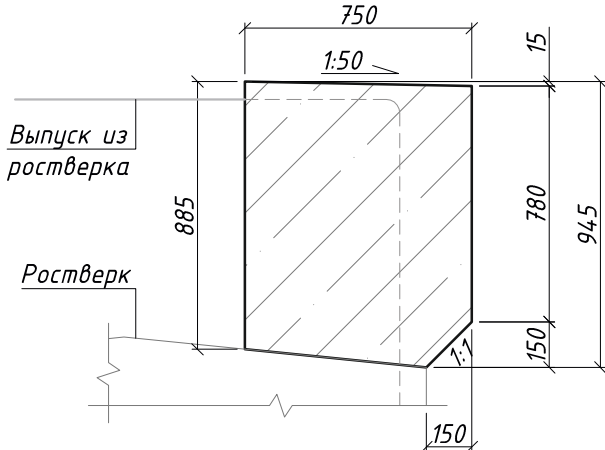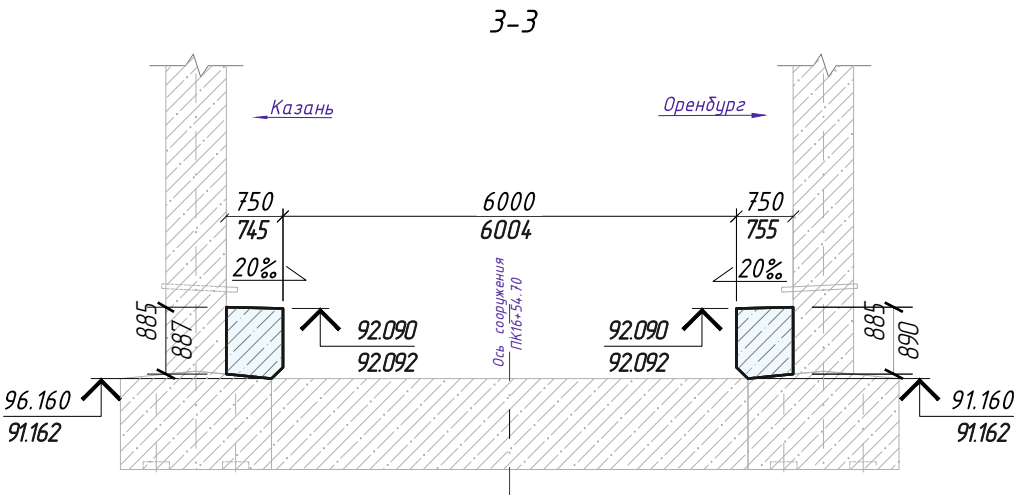

Координаты точек	Номера точек ростверка			
	1	2	3	4
X	460512.691	460534.100	460512.268	460533.677
Y	1318254.566	1318269.195	1318255.185	1318269.815
	5	6	7	8
Y	460508.883	460530.292	460508.460	460529.869
X	1318260.139	1318274.768	1318260.758	1318275.388

Ведомость объемов работ		Банкетки		
№ поз. смет.	Наименование работ	Количество		
		по проекту	по факту	предъявляемое
7963	Устройство монолитных банкеток из бетона В30 F300 W8	2 шт	2 шт	2 шт
Итого:		35,00 м³	35,56 м³	35,00 м³

РД ГК № Т-100-23-ПП11, Том 20.1					
«Строительство и реконструкция участков автомобильной дороги Р-239 Казань – Оренбург – Акбулак – граница с Республикой Казахстан. Реконструкция автомобильной дороги Р-239 Казань – Оренбург – Акбулак – граница с Республикой Казахстан на участке км 20+238 – км 43+500 с обходом п. Сакуры, Республика Татарстан» 4 этап»					
Изм.	Кол. уч.	Лист	№ док.	Подп.	Дата
Предст. заказчика	Хазипов Г.М.				01.04.25
Начальник участка	Баков Д.В.				01.04.25
Начальник ОКК	Мусин Д.Р.				01.04.25
Директор	Нузиев Р.К.				01.04.25
Путепровод через суходол на км 21+794					
Исполнительная схема Банкетка					
Формат 420*279					