




Согласовано:

Инв. № подл.	Подп. и дата	Взам. инв. №

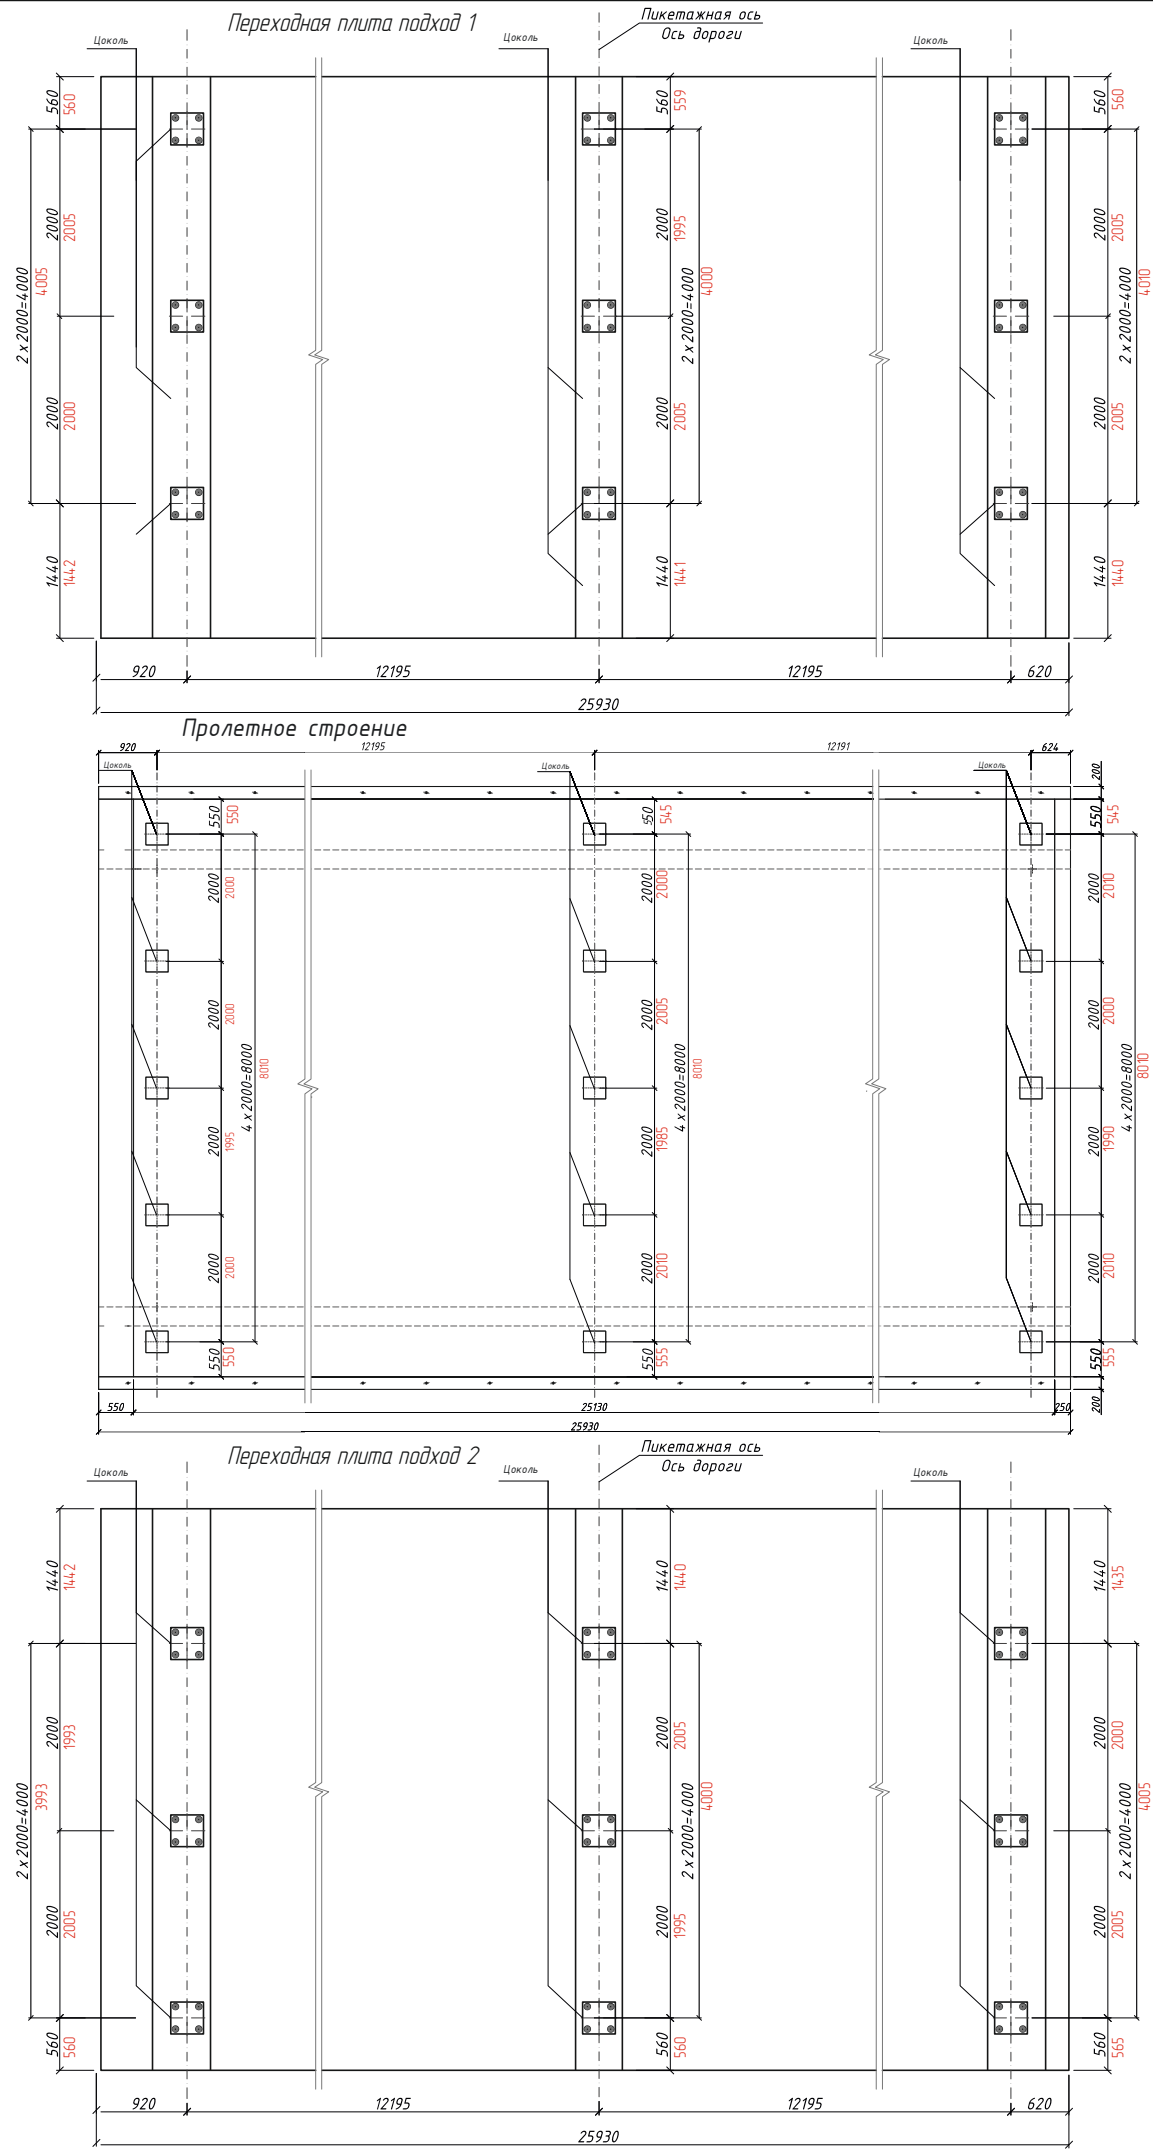

Исполнительная схема
Установка цоколей под барьерное ограждение, Антикоррозионное покрытие цоколей горячим цинкованием в 2 слоя, Изготовление и установка цоколей под барьерное ограждение, Антикоррозионное покрытие цоколей горячим цинкованием в 2 слоя

Приложение к АОСР
№52 Уцп-21-Мпро
от 16.05.25

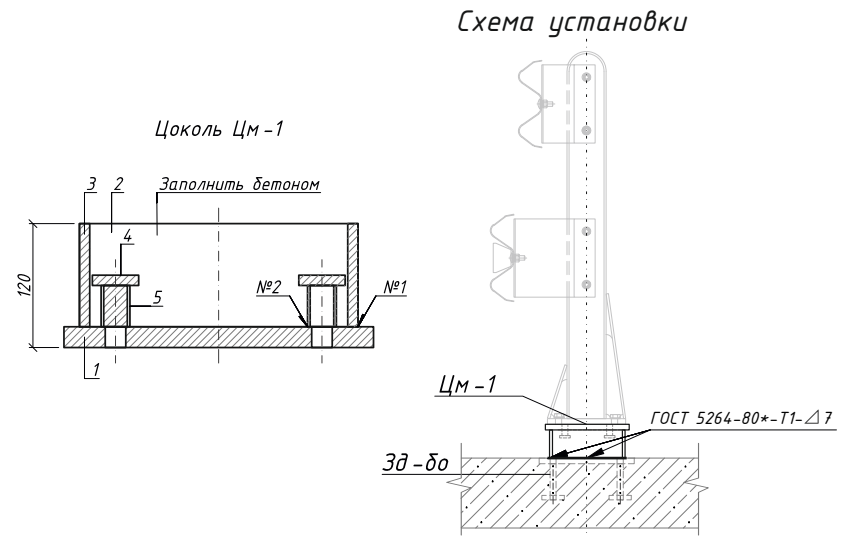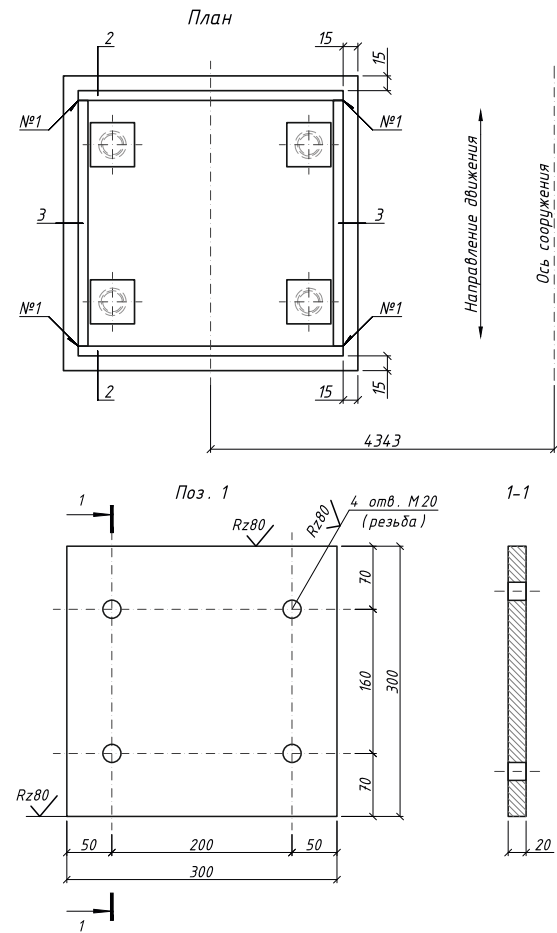

- Примечания:
1. Линейные размеры указаны в мм.
Высотные отметки указаны в м.
в числителе проектные размеры. – 1150
в знаменателе фактические размеры. – 1150
 2. Общее количество на сооружение – 33 шт.
Вес 1 шт. изделия ЦМ-1 (без покрытия) – 23,52 кг.
 3. Система координат МСК –16 зона 1, система высот Балтийская 1977г. Съёмка произведена с пунктов МГРО: ППЦ15.1 ; ППЦ15.2; ППЦ15.3; ППЦ15.4

Ведомость объемов работ


№ п/п	Наименование работ	Количество		
		по проекту	по факту	предъявляемое
1	Установка цоколей под барьерное ограждение (мостовое полотно)	15 шт	15 шт	15 шт
		0,3528 тн.	0,3528 тн.	0,3528 тн.
2	Антикоррозионное покрытие горячим цинкованием в 2 слоя (мостовое полотно)	6,75 м³	7,17 м²	6,75 м²
$S=(0,27м*0,1м*4+0,02м*0,3м*4+0,3м*0,3м*0,015м*2+0,27м*0,015м*2)*15шт*2=7,17м²$				
3	Установка цоколей под барьерное ограждение (сопряжение с насыпью подходов)	18 шт	18 шт	18 шт
		0,4234 тн.	0,4234 тн.	0,4234 тн.
4	Антикоррозионное покрытие горячим цинкованием в 2 слоя (сопряжение с насыпью подходов)	8,10 м³	8,61 м²	8,10 м²
$S=(0,27м*0,1м*4+0,02м*0,3м*4+0,3м*0,3м*0,015м*2+0,27м*0,015м*2)*36шт=8,61м²$				

РД ГК № Т-100-23-ПП12, Том 20.2					
«Строительство и реконструкция участков автомобильной дороги Р-239 Казань – Оренбург – Акбулак – граница с Республикой Казахстан. Реконструкция автомобильной дороги Р-239 Казань – Оренбург – Акбулак – граница с Республикой Казахстан на участке км 20+238 – км 43+500 с обходом п. Сакуры, Республика Татарстан»					
Изм.	Кол. уч.	Лист	№ док.	Подп.	Дата
Предст. заказчика ФГБУ «Ростехнология»		Хазипов Г.М.			16.05.25
Начальник участка ОАД «Алексеевскдорстрой»		Баков Д.В.			16.05.25
Начальник ОКК ОАД «Алексеевскдорстрой»		Мусин Д.Р.			16.05.25
Директор ООО «Металпро»		Нугаев Р.К.			16.05.25
Исполнительная схема. Установка цоколей под барьерное ограждение, Антикоррозионное покрытие цоколей горячим цинкованием в 2 слоя, Изготовление и установка цоколей под барьерное ограждение, Антикоррозионное покрытие цоколей горячим цинкованием в 2 слоя					
Путепровод через Суходол на км 21+794. 4 этап					
ИД					
1					
1					
«Металпро»					



Исполнительная схема

Антикоррозионное покрытие мест сварки цоколей с закладными деталями грунтовкой цинконаполненной, Окраска огрунтованных поверхностей грунт-краской цинконаполненной однокомпонентной полиуретановой, Антикоррозионное покрытие мест сварки цоколей с закладными деталями грунтовкой цинконаполненной, Окраска огрунтованных поверхностей грунт-краской цинконаполненной однокомпонентной полиуретановой

Приложение к АОСР
№53 Апм-21-Мппро
от 16.05.25

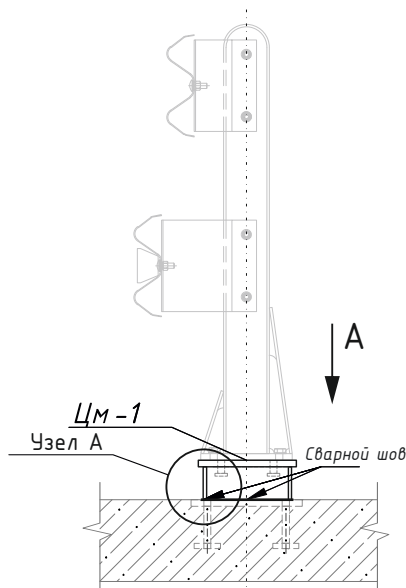

Узел А

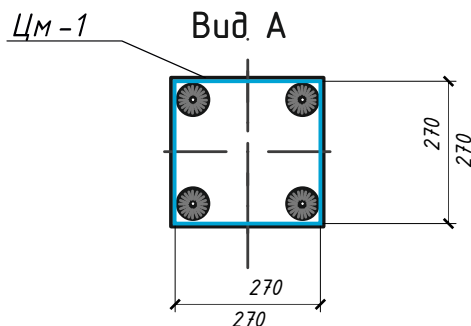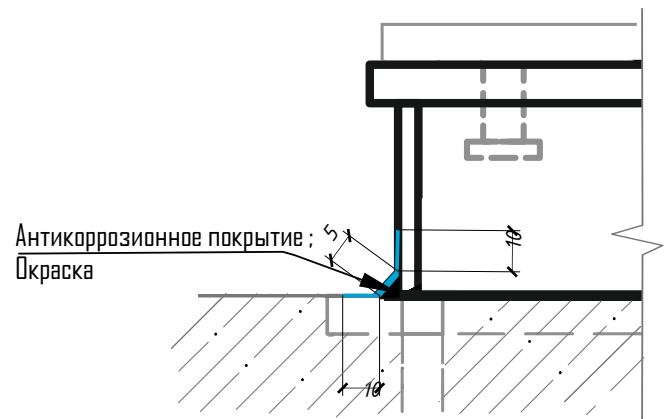

Примечания:

1. Линейные размеры указаны в мм. Высотные отметки указаны в м.
в числителе проектные размеры. – 1150
в знаменателе фактические размеры. – 1150
Отметки в числителе проектные, м. – 111.013
Отметки в знаменателе фактические, м. – 111.002
2. Допустимые отклонения по СП 46.13330.2012 табл.9
3. Система координат МСК -16 зона 1, система высот Балтийская 1977г.
Съемка произведена с пунктов МГРО:
ППЦ15.1 ; ППЦ15.2; ППЦ15.3; ППЦ15.4

Ведомость объемов работ

№ поз Сметы	Наименование работ	Количество		
		по проекту	по факту	предъявляемое
8018	Антикоррозионное покрытие мест сварки цоколей с закладными деталями грунтовкой цинконаполненной (пролетное строение)			
8019	Окраска огрунтованных поверхностей грунт-краской цинконаполненной однокомпонентной полиуретановой (пролетное строение)	0,40м²	0,41м²	0,40м²
	$S = (0,27 * 4 * 0,025) * 15 = 0,41м²$			
8065	Антикоррозионное покрытие мест сварки цоколей с закладными деталями грунтовкой цинконаполненной (переходная плита)			
8066	Окраска огрунтованных поверхностей грунт-краской цинконаполненной однокомпонентной полиуретановой (переходная плита)	0,48м²	0,49м²	0,48м²
	$S = (0,27 * 4 * 0,025) * 18 = 0,49м²$			

РД ГК № Т-100-23-ПП1.2, Том 20.2

«Строительство и реконструкция участков автомобильной дороги Р-239 Казань – Оренбург – Акбулак – граница с Республикой Казахстан. Реконструкция автомобильной дороги Р-239 Казань – Оренбург – Акбулак – граница с Республикой Казахстан на участке км 20+238 – км 43+500 с обходом п. Сакуры, Республика Татарстан»

Изм.	Кол. уч.	Лист	№ док.	Подп.	Дата
Предст. заказчика ФГБУ «Росдортехнология»		Хазипов Г.М.			16.05.25
Начальник участка ОАО «Алексеевскдорстрой»		Баков Д.В.			16.05.25
Начальник ОКК ОАО «Алексеевскдорстрой»		Мусин Д.Р.			16.05.25
Директор ООО «Металлпро»		Нузаев Р.К.			16.05.25

Путепровод через Суходол на км 21+794. 4 этап

Стадия	Лист	Листов
ИД	1	1

Исполнительная схема. Антикоррозионное покрытие мест сварки цоколей с закладными деталями грунтовкой цинконаполненной, Окраска огрунтованных поверхностей грунт-краской цинконаполненной однокомпонентной полиуретановой, Антикоррозионное покрытие мест сварки цоколей с закладными деталями грунтовкой цинконаполненной, Окраска огрунтованных поверхностей грунт-краской цинконаполненной однокомпонентной полиуретановой

«Металлпро»