




Исполнительная схема
Устройство опалубки откосных стенок, Установка дренажных полиэтиленовых трубок

Приложение к АОСР
№17 Уоо-21-Мпро
от 29.09.24

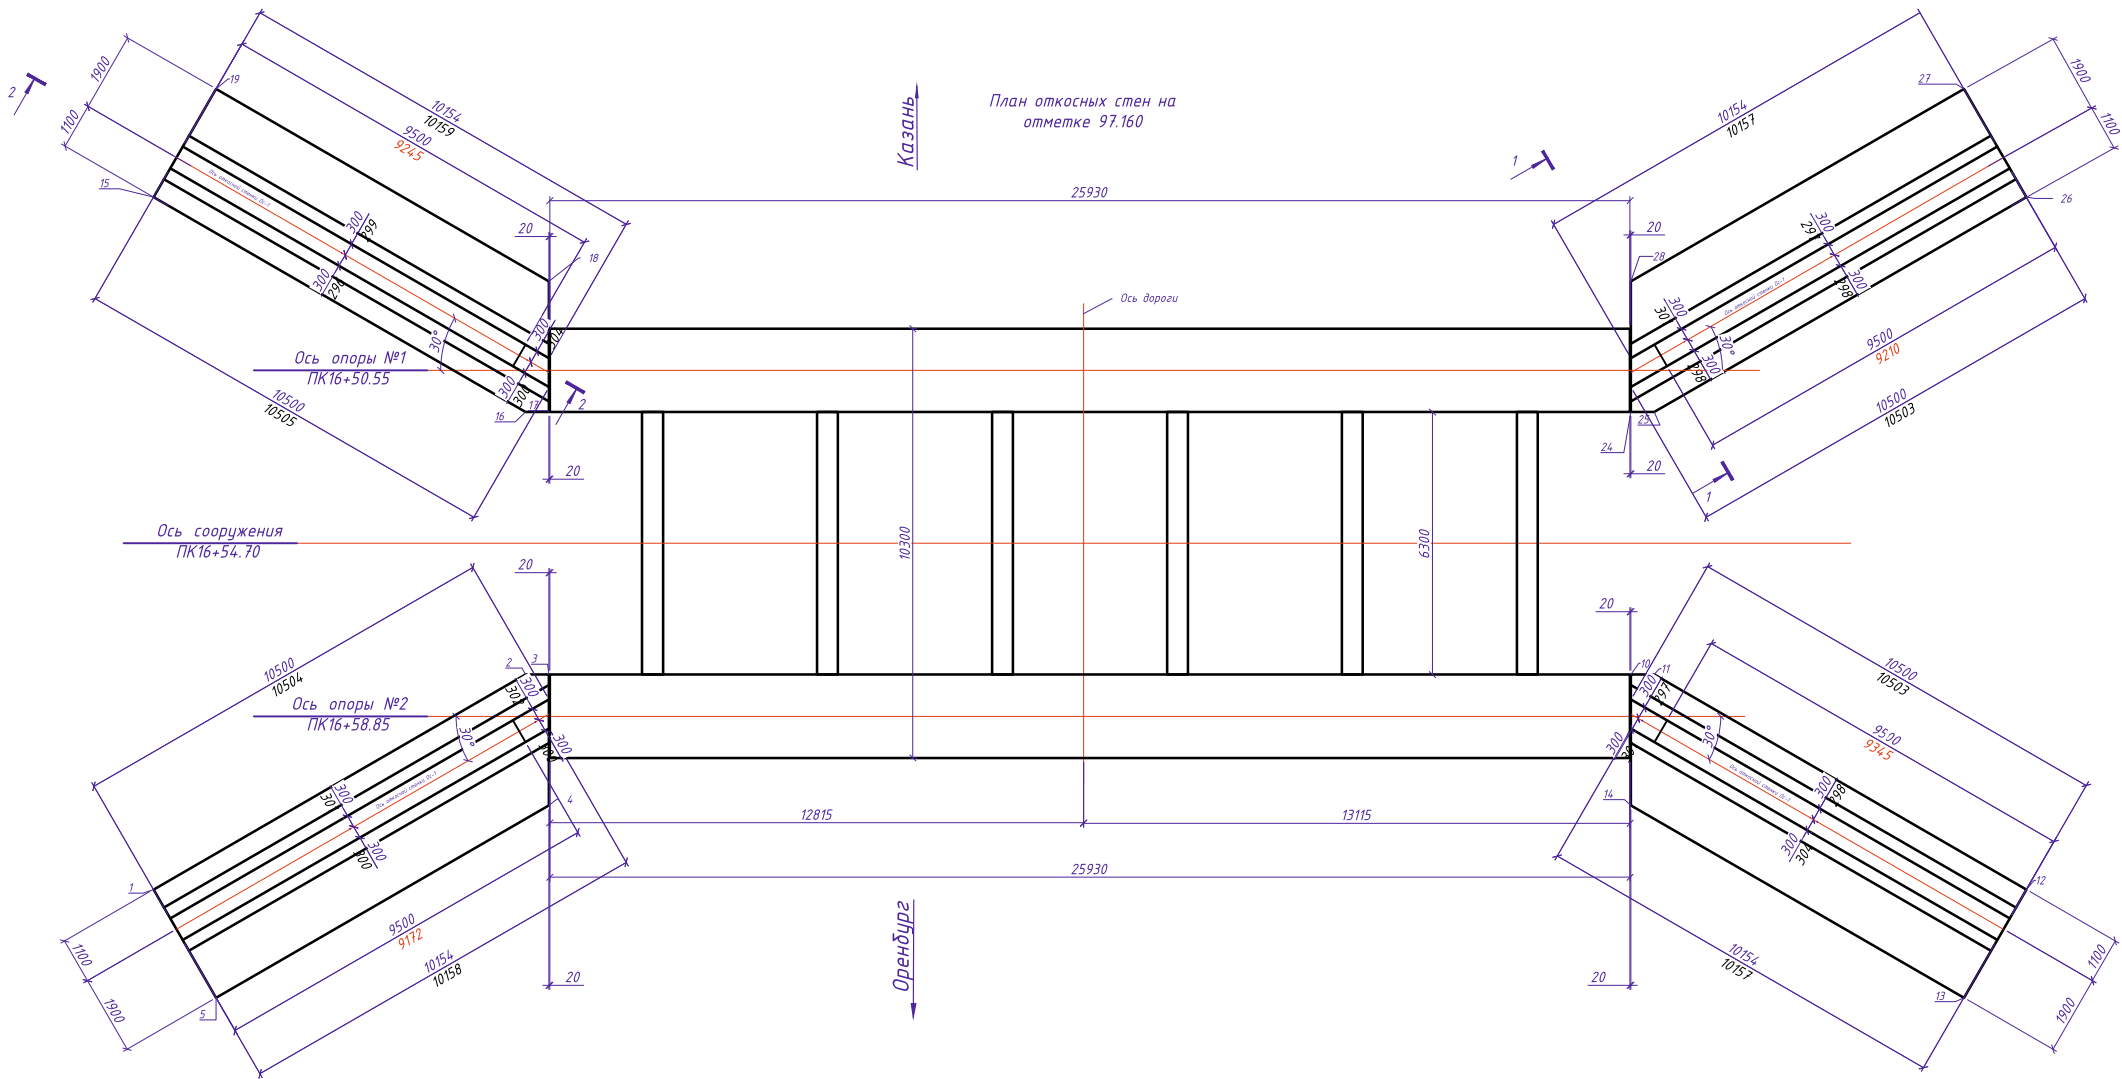

- Примечания:
1. Линейные размеры указаны в мм. Высотные отметки указаны в м.
в числителе проектные размеры – 1150
в знаменателе фактические размеры – 1150
Отметки в числителе проектные – 111.013
Отметки в знаменателе фактические – 111.002
 2. Съёмка выполнена электронным тахеометром
зав.№ 321998SOUTH N3 (свидетельство о поверке
№ С- ГКФ/18-04-2024/332854802 до 17.04.2025г.)
 3. Допустимые отклонения по СП 46.13330.2012 табл.9
 4. Система координат МСК -16 зона 1, система высот Балтийская 1977г.
Съёмка произведена с пунктов МГРО: ППЦ15.1; ППЦ15.2; ППЦ15.3; ППЦ15.4


Координаты точек	Номера точек разбивки			
	1	2	3	4
У	1318270.8000	1318270.0184	1318269.7020	1318267.1092
Х	460544.5260	460534.2413	460533.7783	460535.5501
	5	6	7	8
У	1318267.8086	1318269.6907	1318255.0613	1318253.4100
Х	460544.7534	460533.7618	460512.3528	460513.4812
	9	10	11	12
У	1318268.0394	1318255.0500	1318254.7336	1318245.4360
Х	460534.8902	460512.3363	460511.8733	460507.4079
	13	14	15	16
У	1318244.1372	1318252.4572	1318284.5176	1318275.2199
Х	460510.1121	460514.1081	460535.1524	460530.6869
	17	18	19	20
У	1318274.9036	1318277.4964	1318285.8164	1318274.8923
Х	460530.2240	460528.4522	460532.4481	460530.2074
	21	22	23	24
У	1318260.2629	1318261.9142	1318276.5436	1318260.2516
Х	460508.7984	460507.6701	460529.0791	460508.7819
	25	26	27	28
У	1318259.9352	1318259.1536	1318262.1450	1318262.8444
Х	460508.3189	460498.0342	460497.8069	460507.0102

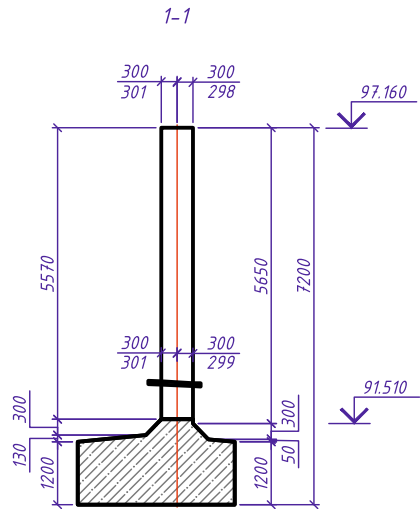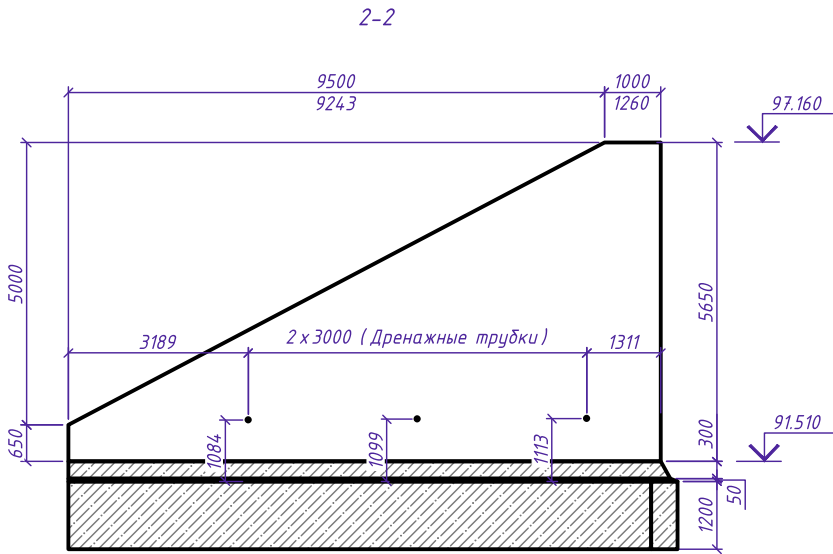

РД ГК № Т-100-23-ПП1.1, Том 20.1					
«Строительство и реконструкция участков автомобильной дороги Р-239 Казань – Оренбург – Акбулак – граница Республикой Казахстан. Реконструкция автомобильной дороги Р-239 Казань – Оренбург – Акбулак – граница Республикой Казахстан на участке км 20+238 – км 43+500 с обходом п. Сокуры, Республика Татарстан»					
Изм.	Кол. уч.	Лист	№ док.	Подп.	Дата
Предст. заказчика		Хазипов Г.М.			29.09.24
ФГБУ «Росдортехнология»		Баков Д.В.			29.09.24
Начальник участка		Мусин Д.Р.			29.09.24
ОАО «Алексеевскдорстрой»		Нузаев Р.К.			29.09.24
Начальник ОКК					
ОАО «Алексеевскдорстрой»					
Директор					
ООО «Металлпро»					
Путепровод через суходол на км 21+794. 4 этап					
Исполнительная схема Устройство опалубки откосных стенок, Установка дренажных полиэтиленовых трубок					
Стадия			Лист	Листов	
ИД			1	2	

Исполнительная схема
Устройство монолитных откосных стенок из бетона В30F300W8 (поз.7954)


Приложение к АОСР
№18 Умо-21-Мпро
от 06.10.24

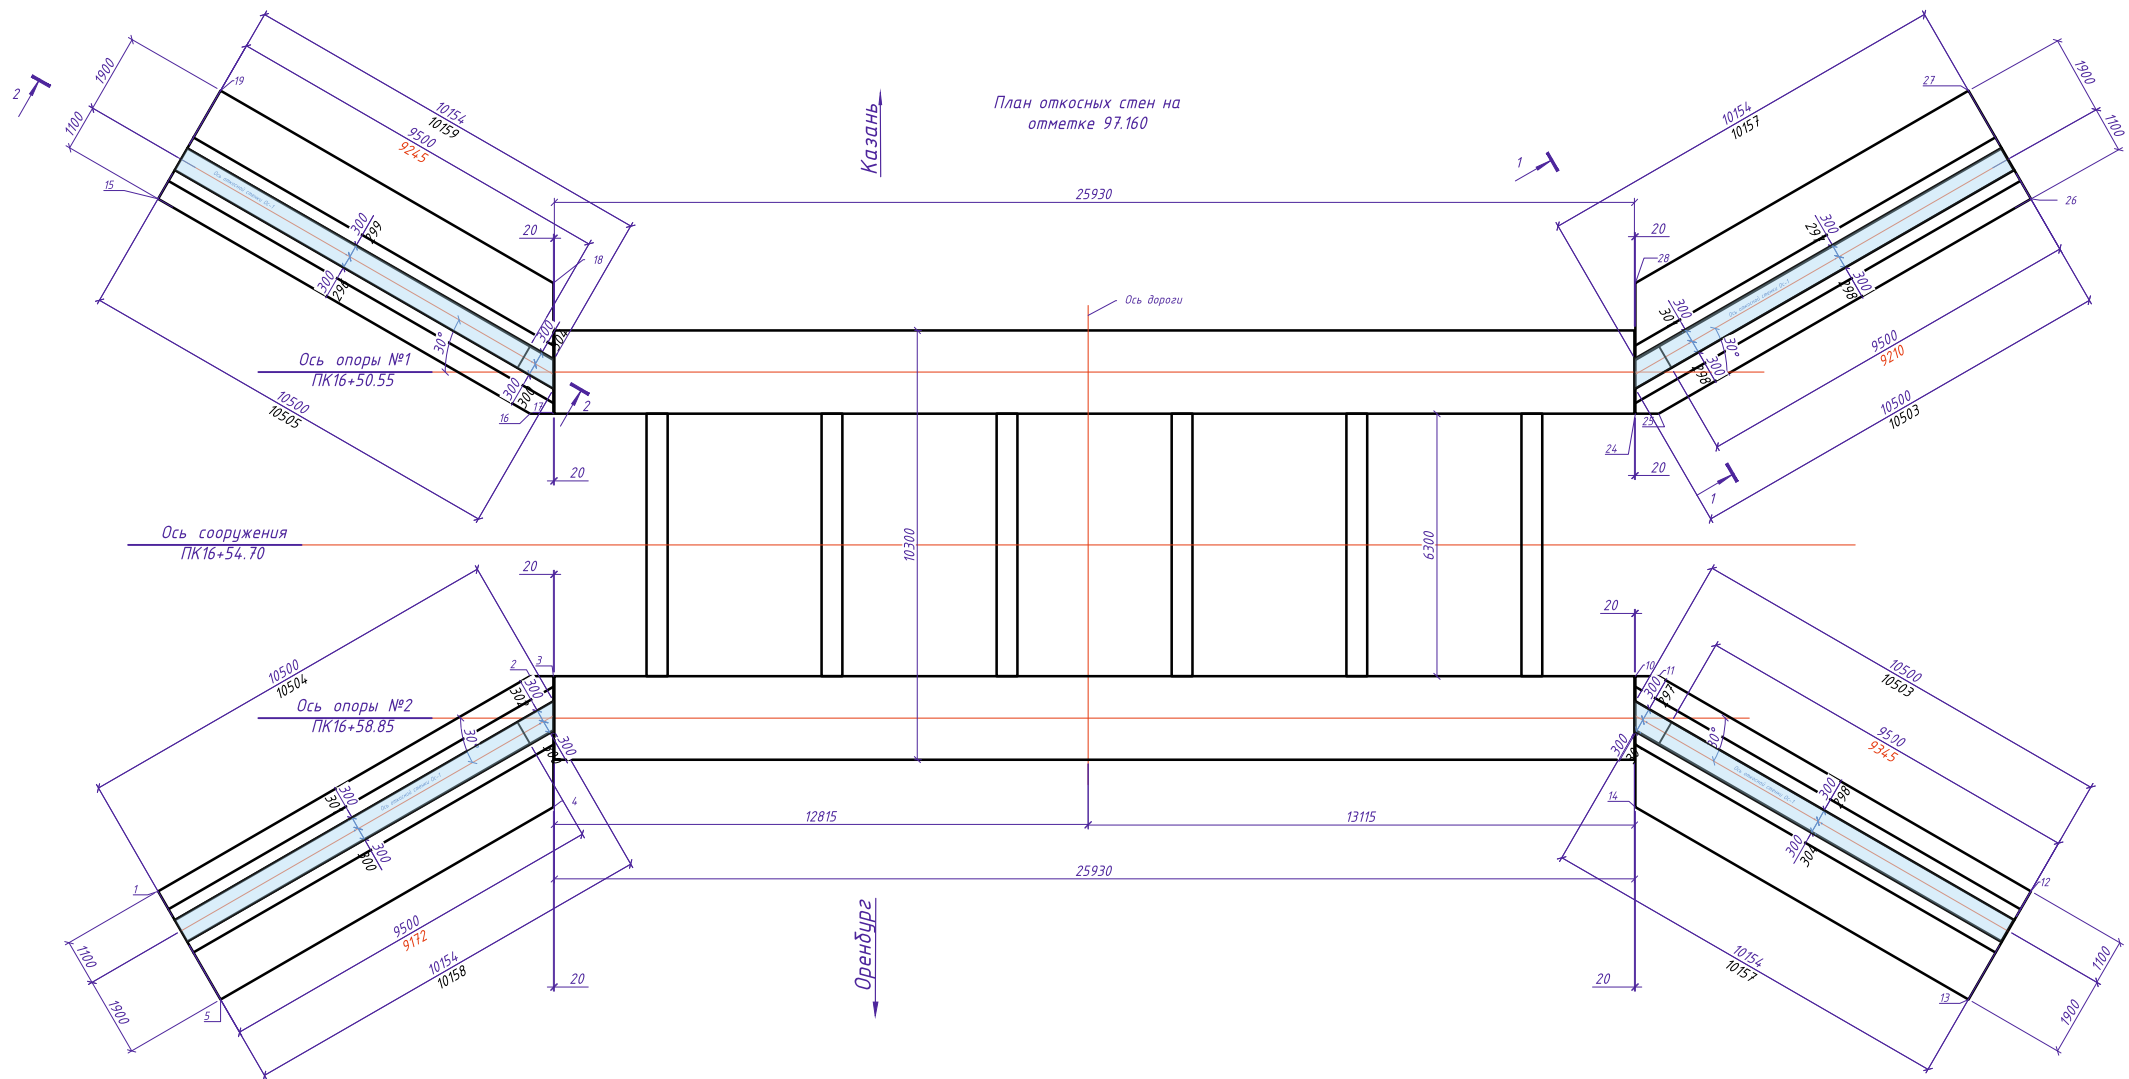

Координаты точек	Номера точек разбивки			
	1	2	3	4
У	1318270.8000	1318270.0184	1318269.7020	1318267.1092
Х	460544.5260	460534.2413	460533.7783	460535.5501
	5	6	7	8
У	1318267.8086	1318269.6907	1318255.0613	1318253.4100
Х	460544.7534	460533.7618	460512.3528	460513.4812
	9	10	11	12
У	1318268.0394	1318255.0500	1318254.7336	1318245.4360
Х	460534.8902	460512.3363	460511.8733	460507.4079
	13	14	15	16
У	1318244.1372	1318252.4572	1318284.5176	1318275.2199
Х	460510.1121	460514.1081	460535.1524	460530.6869
	17	18	19	20
У	1318274.9036	1318277.4964	1318285.8164	1318274.8923
Х	460530.2240	460528.4522	460532.4481	460530.2074
	21	22	23	24
У	1318260.2629	1318261.9142	1318276.5436	1318260.2516
Х	460508.7984	460507.6701	460529.0791	460508.7819
	25	26	27	28
У	1318259.9352	1318259.1536	1318262.1450	1318262.8444
Х	460508.3189	460498.0342	460497.8069	460507.0102

- Примечания:
- Линейные размеры указаны в мм. Высотные отметки указаны в м.
в числителе проектные размеры. – $\frac{1150}{1150}$
в знаменателе фактические размеры. – $\frac{1150}{1150}$
Отметки в числителе проектные – $\frac{111.013}{111.002}$
Отметки в знаменателе фактические – $\frac{111.013}{111.002}$
 - Съемка выполнена электронным тахеометром
зав.№ 321998SOUTH N3 (свидетельство о поверке
№ С- ГКФ/18-04-2024/332854802 до 17.04.2025г.)
 - Допустимые отклонения по СП 46.13330.2012 табл.7
 - Система координат МСК -16 зона 1, система высот Балтийская 1977г.
Съемка произведена с пунктом МГРО: ППЦ15.1 ; ППЦ15.2; ППЦ15.3; ППЦ15.4

№	Наименование работ Бетон В30 F300 W8	Количество		
		по проекту	по факту	предъявляемое
Количество		4 шт	4 шт	4 шт
1	Устройство монолитных откосных стенок	252,80 м³	95,24 м³	95,24 м³
	$V = ((9,5 \cdot 5) / 2) + 1 \cdot 5,95 + 10,5 \cdot 0,95 \cdot 0,6 \cdot 4 = 95,24 \text{ м}^3$			
	Итого $V = 160,08 + 95,24 = 255,32 \text{ м}^3$	252,80 м³	255,32 м³	252,80 м³

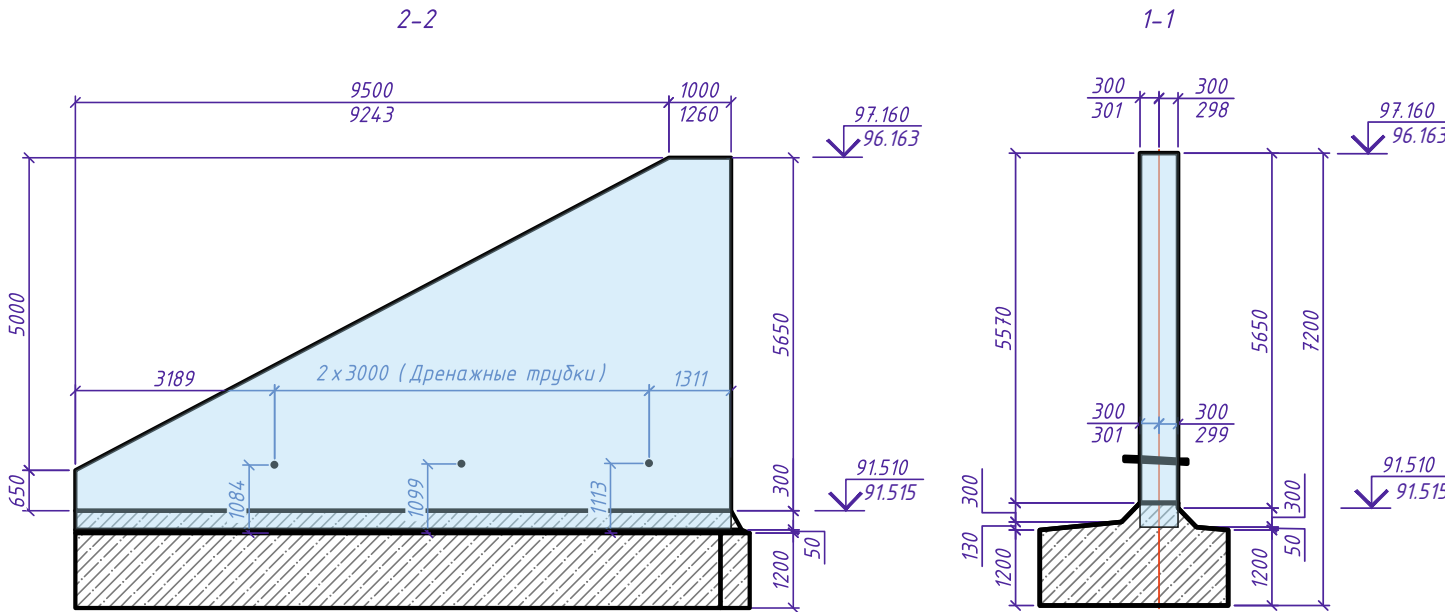


РД ГК № Т-100-23-ПП1.1, Том 20.1					
«Строительство и реконструкция участков автомобильной дороги Р-239 Казань – Оренбург – Акдудак – граница с Республикой Казахстан. Реконструкция автомобильной дороги Р-239 Казань – Оренбург – Акдудак – граница с Республикой Казахстан на участке км 20+238 – км 43+500 с обходом п. Сокуры, Республика Татарстан». Этап 4.»					
Изм.	Кол. уч.	Лист	№ док.	Подп.	Дата
Предст. заказчика ФГБУ «Росдортехнология»	Хазипов Г.М.				06.10.24
Начальник участка ОАО «Алексеевскдорстрой»	Баков Д.В.				06.10.24
Начальник ОКК ОАО «Алексеевскдорстрой»	Мусин Д.Р.				06.10.24
Директор ООО «Металлпро»	Нугаев Р.К.				06.10.24
Путепровод через суходол на км 21+794					
Исполнительная схема Устройство монолитных откосных стенок из бетона В30F300W8 (поз.7954)					
ИД					
1					
1					

Формат 420*279

Исполнительная схема
Откосная стенка Ос-1



Приложение к АОСК
№18.1-ОсО-доск-21
от 27.10.24

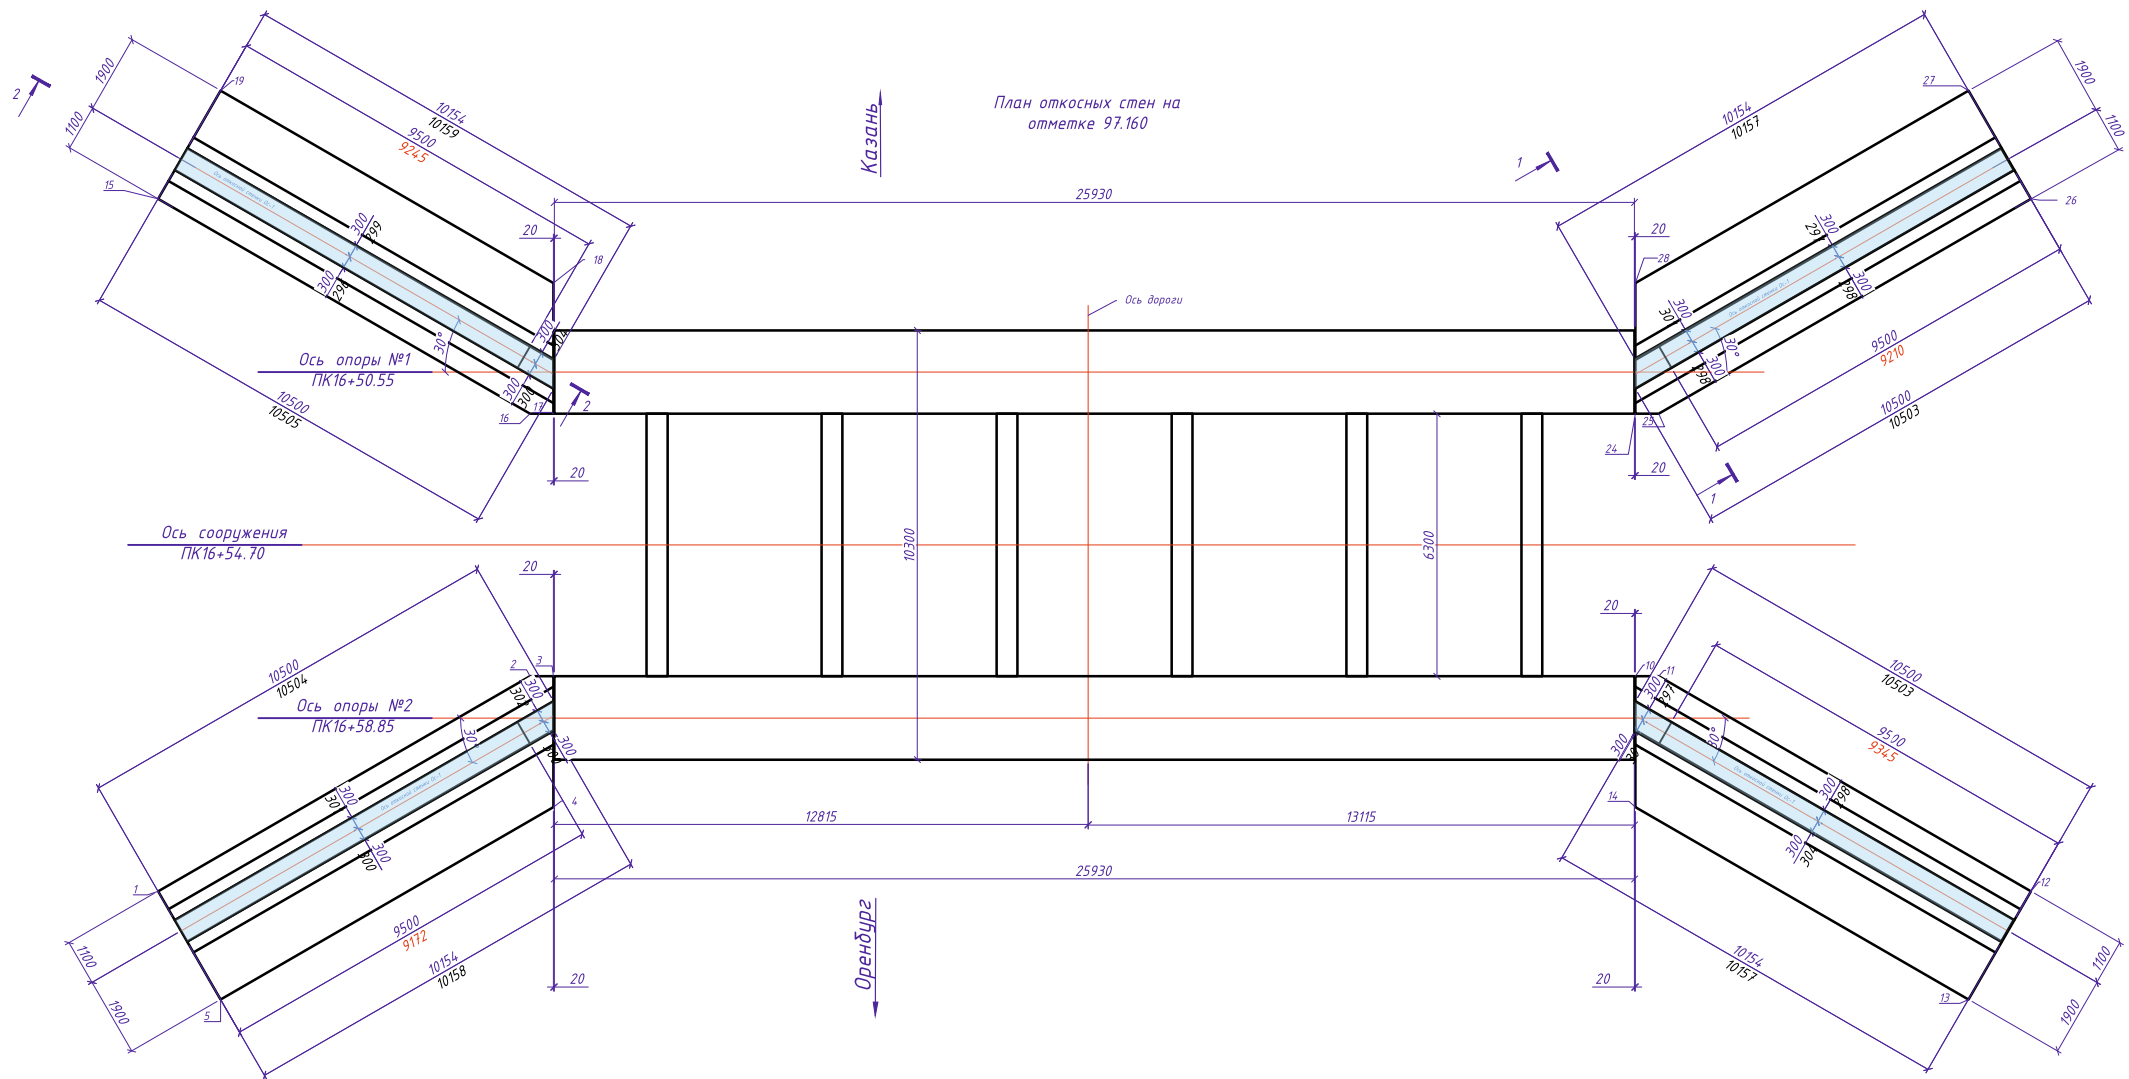

Координаты точек	Номера точек разбивки			
	1	2	3	4
У	1318270.8000	1318270.0184	1318269.7020	1318267.1092
Х	460544.5260	460534.2413	460533.7783	460535.5501
	5	6	7	8
У	1318267.8086	1318269.6907	1318255.0613	1318253.4100
Х	460544.7534	460533.7618	460512.3528	460513.4812
	9	10	11	12
У	1318268.0394	1318255.0500	1318254.7336	1318245.4360
Х	460534.8902	460512.3363	460511.8733	460507.4079
	13	14	15	16
У	1318244.1372	1318252.4572	1318284.5176	1318275.2199
Х	460510.1121	460514.1081	460535.1524	460530.6869
	17	18	19	20
У	1318274.9036	1318277.4964	1318285.8164	1318274.8923
Х	460530.2240	460528.4522	460532.4481	460530.2074
	21	22	23	24
У	1318260.2629	1318261.9142	1318276.5436	1318260.2516
Х	460508.7984	460507.6701	460529.0791	460508.7819
	25	26	27	28
У	1318259.9352	1318259.1536	1318262.1450	1318262.8444
Х	460508.3189	460498.0342	460497.8069	460507.0102

- Примечания:
- Линейные размеры указаны в мм. Высотные отметки указаны в м. в числителе проектные размеры. – в знаменателе фактические размеры. – Отметки в числителе проектные – Отметки в знаменателе фактические –
 - Съемка выполнена электронным тахеометром зав.№ 321998SOUTH N3 (свидетельство о поверке № С- ГКФ/18-04-2024/332854802 до 17.04.2025г.)
 - Допустимые отклонения по СП 46.13330.2012 табл.7
 - Система координат МСК –16 зона 1, система высот Балтийская 1977г. Съемка произведена с пунктом МГРО: ППЦ15.1; ППЦ15.2; ППЦ15.3; ППЦ15.4

№	Наименование работ	Количество		
		по проекту	по факту	предъявляемое
Количество	Бетон В30 Ф300 W8	4 шт	4 шт	4 шт
1	Устройство монолитных откосных стенок	252,80 м³	95,24 м³	95,24 м³
	$V = ((9,5 \cdot 5) / 2) + 5,95 + 10,5 \cdot 0,95 \cdot 0,6 \cdot 4 = 95,24 \text{ м}^3$			
	Итого $V = 160,08 + 95,24 = 255,32 \text{ м}^3$	252,80 м³	255,32 м³	252,80 м³

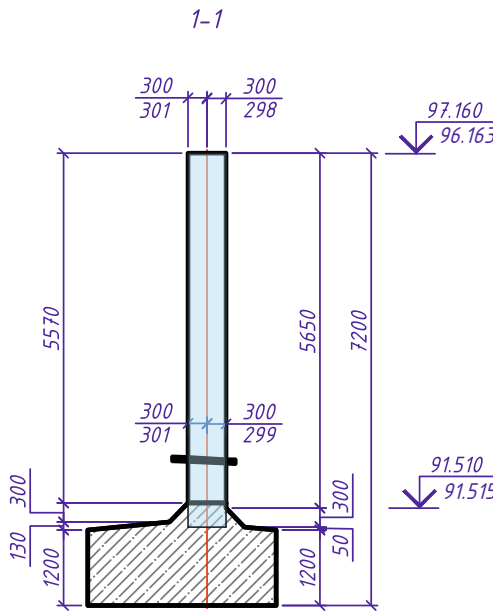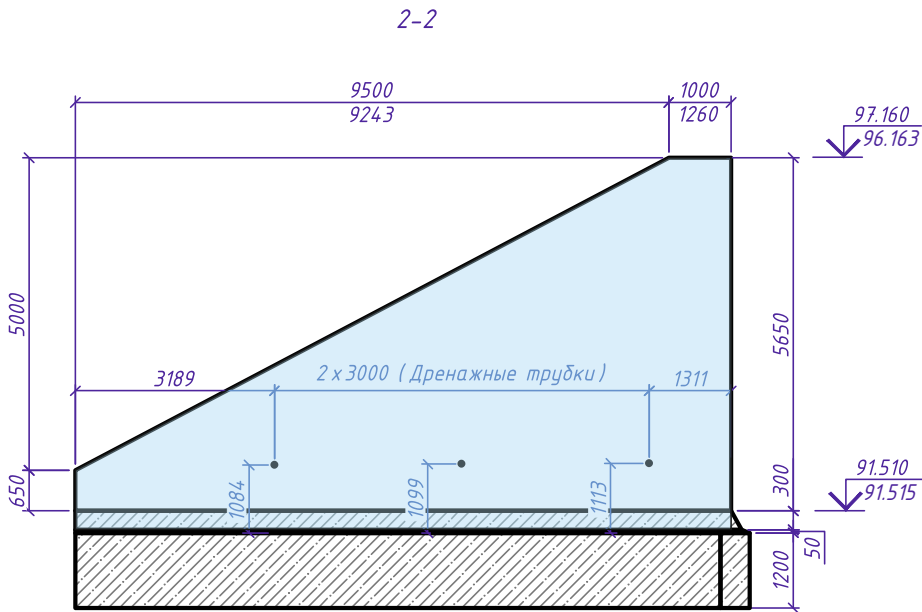

РД ГК № Т-100-23-ПП11, Том 20.1					
«Строительство и реконструкция участков автомобильной дороги Р-239 Казань – Оренбург – Акбулак – граница с Республикой Казахстан. Реконструкция автомобильной дороги Р-239 Казань – Оренбург – Акбулак – граница с Республикой Казахстан на участке км 20+238 – км 43+500 с обходом п. Сакуры, Республика Татарстан» 4 Этап»					
Изм.	Кол. уч.	Лист	№ док.	Подп.	Дата
Предст. заказчика ФГБУ «Росдортехнология»	Хазипов Г.М.				27.10.24
Начальник участка ОАО «Алексеевскдорстрой»	Баков Д.В.				27.10.24
Начальник ОКК ОАО «Алексеевскдорстрой»	Мусин Д.Р.				27.10.24
Директор ООО «Металлпро»	Нугаев Р.К.				27.10.24
Путепровод через суходол на км 21+794					
Исполнительная схема Откосная стенка Ос-1					
ИД 1 1					
ООО «Металлпро»					