





Исполнительная схема
Устройство монолитной плиты пролетного строения из бетона В30F300W8

Приложение к АОСР
№26 БМП-21+79-Мпро
от 20.10.24

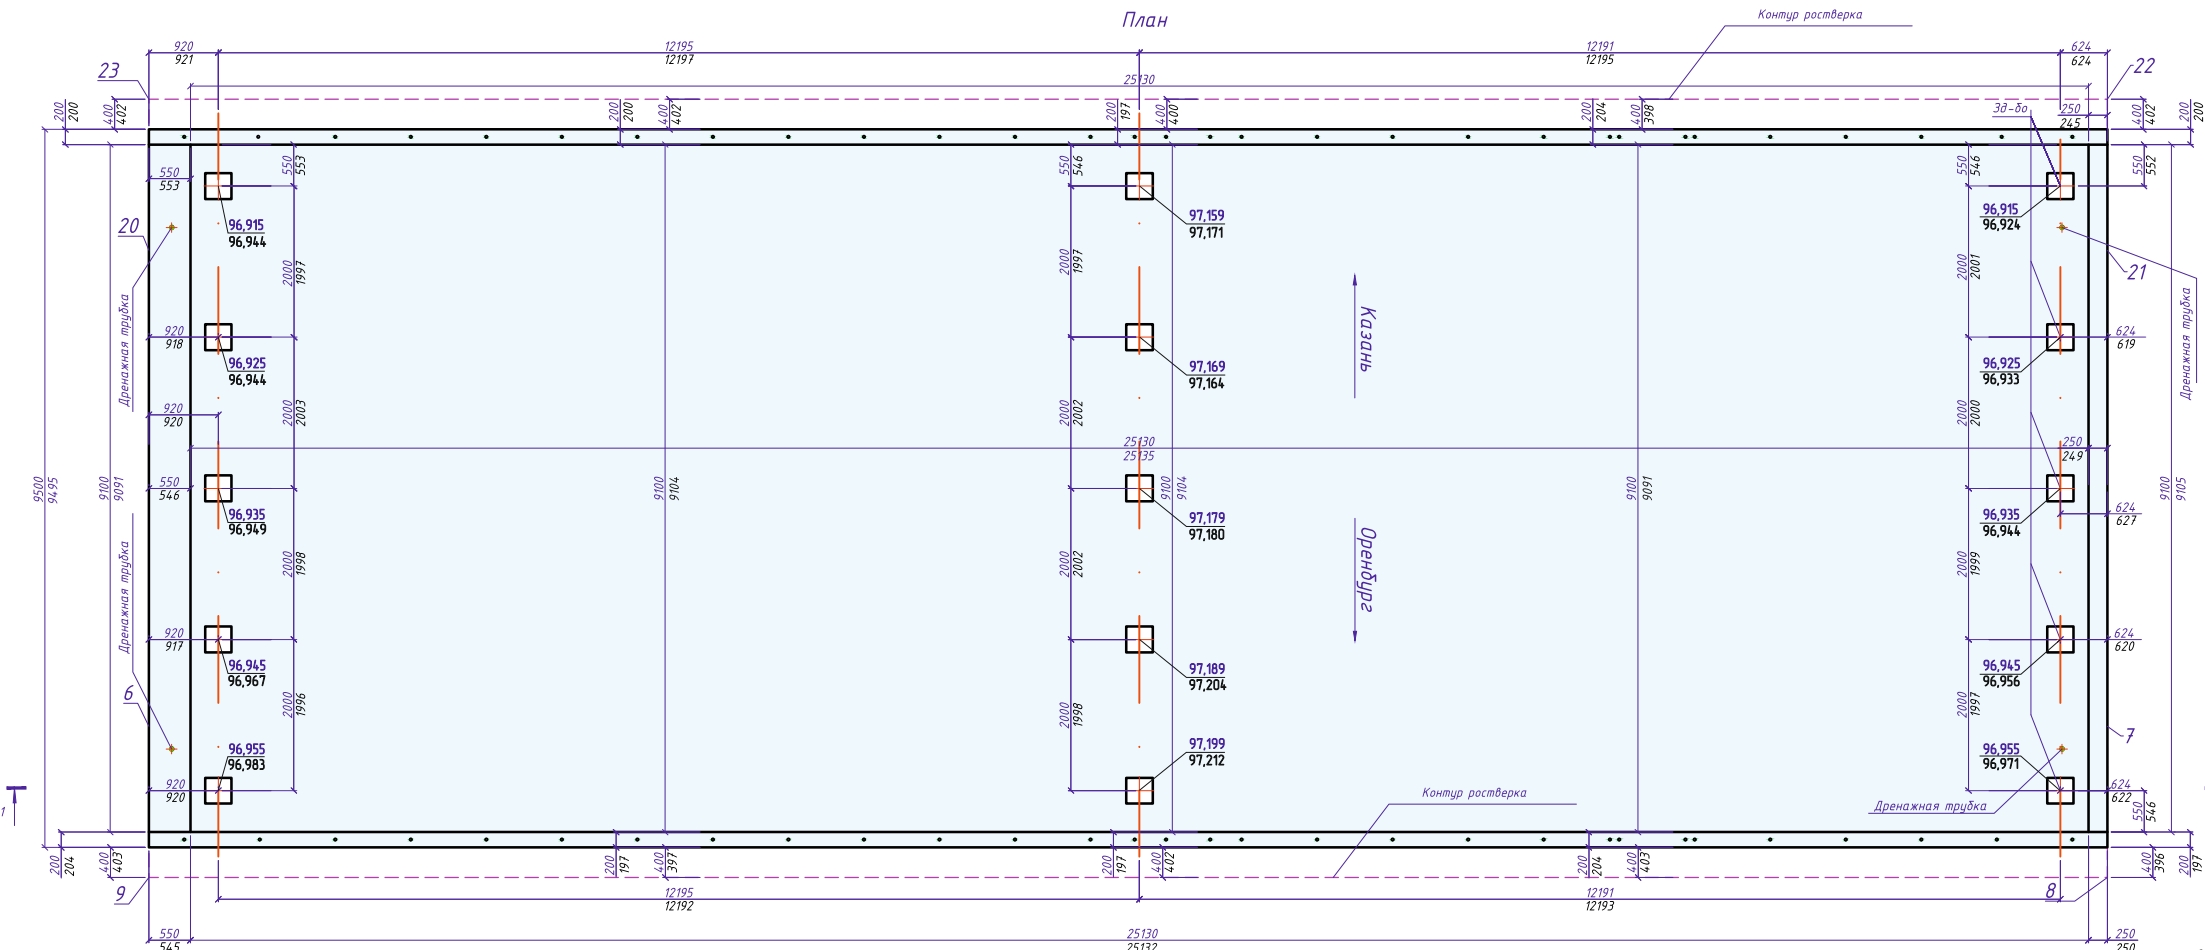


Координаты точек	Номера точек растверка			
	6	7	8	9
У	1318269.6907	1318255.0613	1318253.4100	1318268.0394
Х	460533.7618	460512.3528	460513.4812	460534.8902
	20	21	22	23
У	1318274.8923	1318260.2629	1318261.9142	1318276.5436
Х	460530.2074	460508.7984	460507.6701	460529.0791

подсчет площади сечения	
9,1*0,59	5,3690 м²
0,8*0,3	0,2400 м²
0,2*0,2	0,0400 м²
0,3*0,3/2	0,0450 м²
0,2*0,2/2	0,0200 м²
0,525*0,235	0,1234 м²
0,225*0,235	0,0529 м²

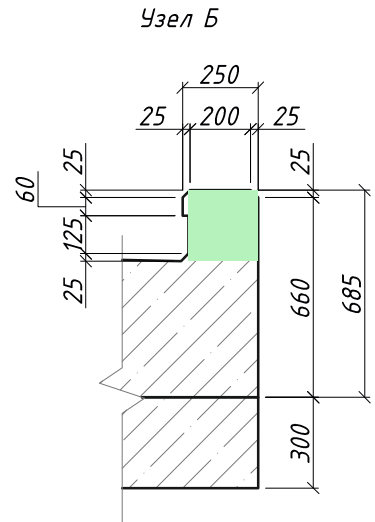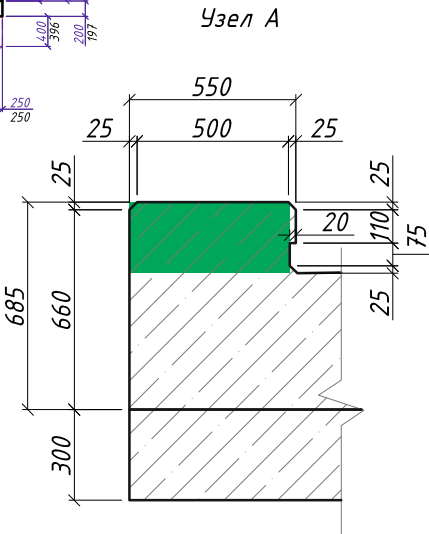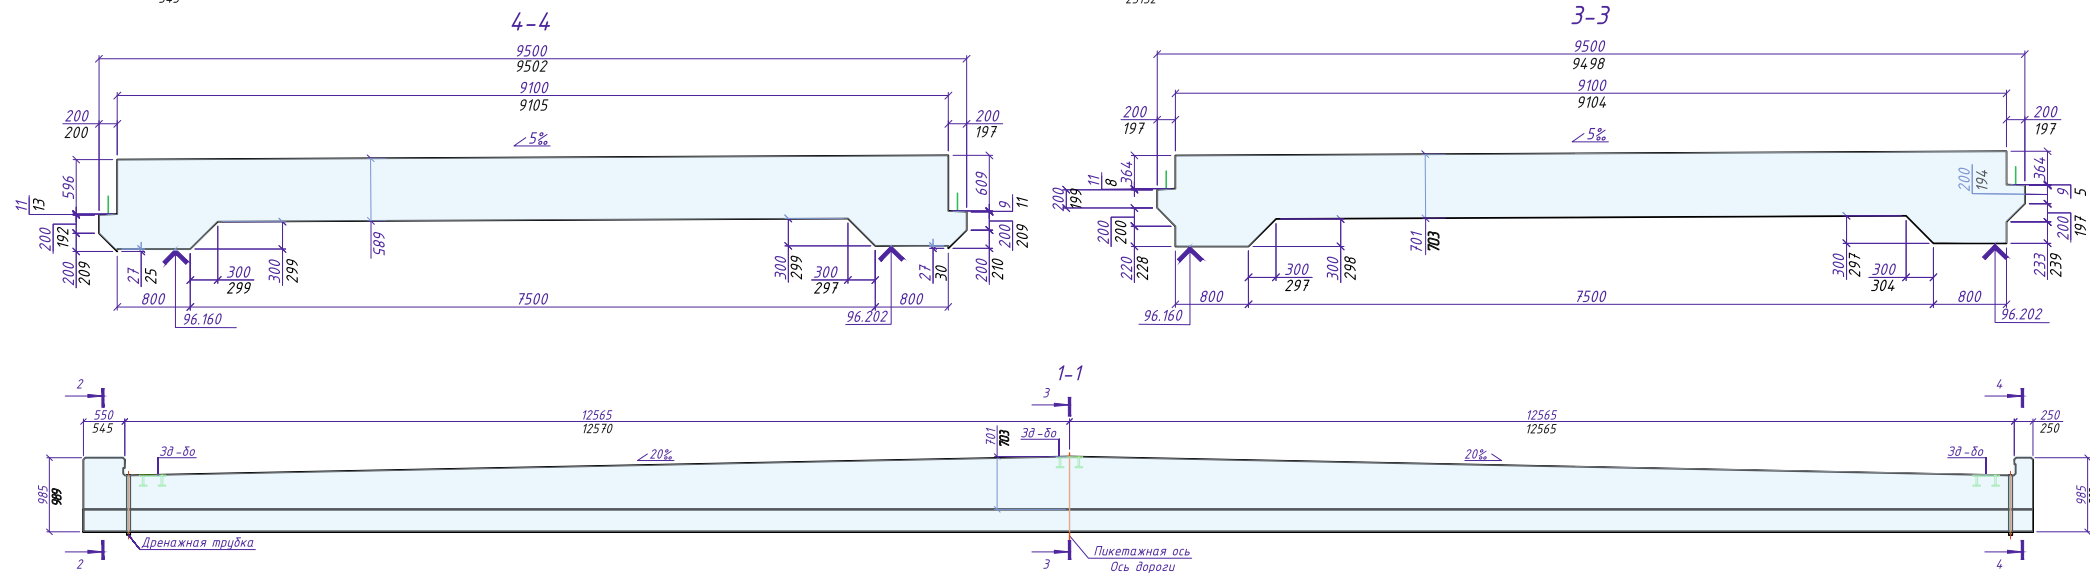

Ведомость объемов работ		Пролетное строение		
№	Наименование работ	Количество		
		по проекту	по факту	предъявляемое
Количество		1 шт	1 шт	1 шт
1	Устройство монолитной плиты пролетного строения	154,70 м³	158,73 м³	154,70 м³
V=(0,45+0,721)/2*9,1+0,8*0,3+0,2*0,2+0,3*0,3/2+0,2*0,2/2*21*21*25,932+0,525*0,235+0,225*0,235*9,1=158,73м³				
Итого:		154,70 м³	158,73 м³	154,70 м³


- Примечания:
- Линейные размеры указаны в мм. Высотные отметки указаны в м.
в числителе проектные размеры. – 1150
в знаменателе фактические размеры. – 1150
Отметки в числителе проектные, м. – 111,013
Отметки в знаменателе фактические, м. – 111,002
Съемка выполнена электронным тахеометром зав.№ 321998 SOUTH N3 (свидетельство о поверке № С- ГКФ/18-04-2024/332854802 до 17.04.2025г.)
 - Допустимые отклонения по СП 46.13330.2012 табл.7
 - Система координат МСК –16 зона 1, система высот Балтийская 1977г.
 - Съемка произведена с пунктов МГРО: ППЦ15.1; ППЦ15.2; ППЦ15.3; ППЦ15.4

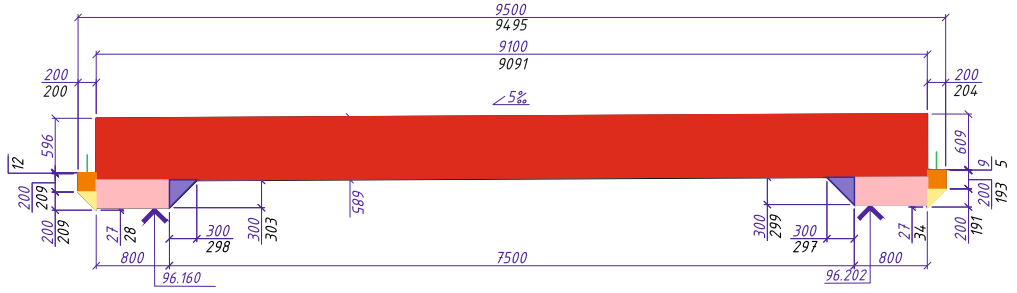

						РД ГК № Т-100-23-ПП1.2, Том 20.2			
						«Строительство и реконструкция участков автомобильной дороги Р-239 Казань – Оренбург – Акбулак – граница с Республикой Казахстан. Реконструкция автомобильной дороги Р-239 Казань – Оренбург – Акбулак – граница с Республикой Казахстан на участке км 20+238 – км 43+500 с обходом п. Сокуры, Республика Татарстан»			
Изм.	Кол. уч.	Лист	№ док.	Подп.	Дата	Путепровод через Суходол на км 21+794. 4 этап	Стадия	Лист	Листов
Предст. заказчика ФГБУ «Росдортехнология»		Хазипов Г.М.			20.10.24		ИД	1	1
Начальник участка ОАО «Алексеевскдорстрой»		Баков Д.В.			20.10.24				
Начальник ОКК ОАО «Алексеевскдорстрой»		Мусин Д.Р.			20.10.24				
Директор ООО «Металлпро»		Нугаев Р.К.			20.10.24	Исполнительная схема. Устройство монолитной плиты пролетного строения из бетона В30Ф300W8	 «Металлпро»		




Исполнительная схема
Пролетное строение

Приложение к АОСК
№26.1-Пс-аоск-21
от 10.11.24

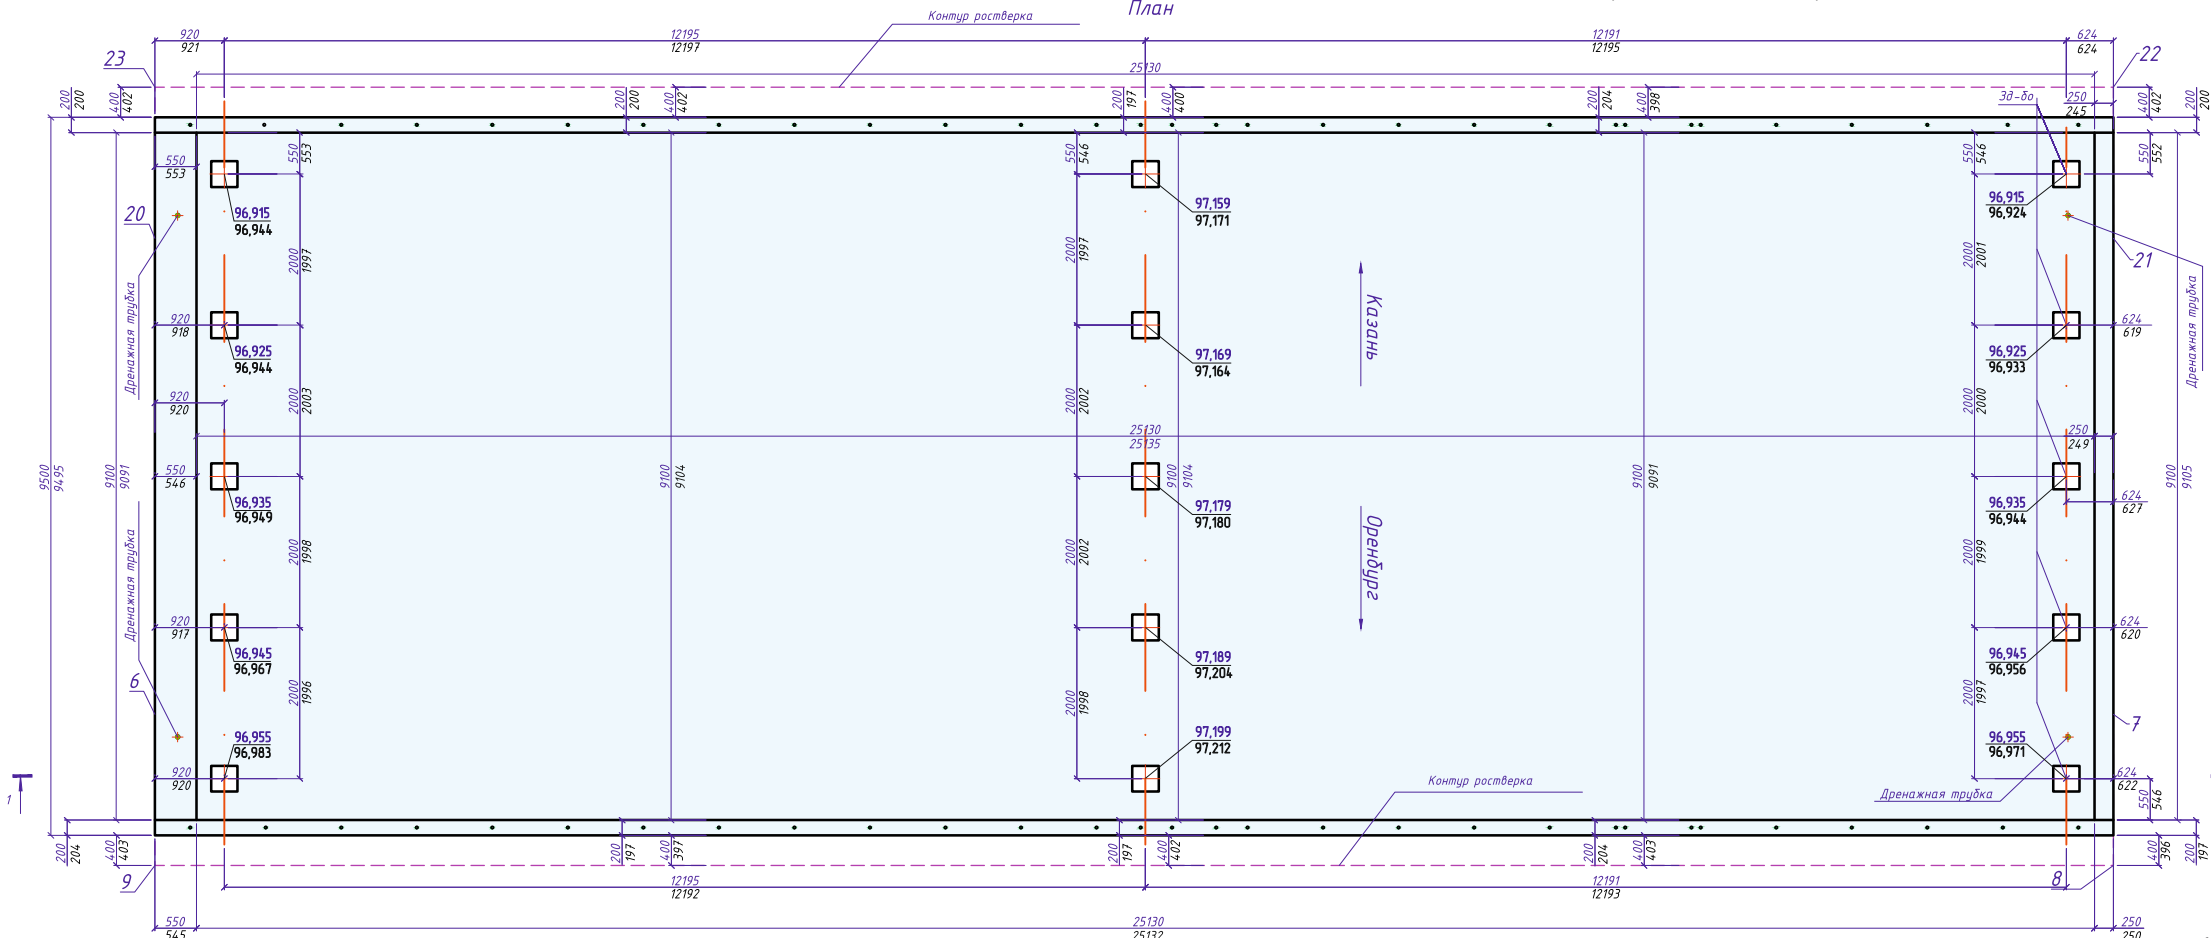


Координаты точек	Номера точек растверка			
	6	7	8	9
У	1318269.6907	1318255.0613	1318253.4100	1318268.0394
Х	460533.7618	460512.3528	460513.4812	460534.8902
	20	21	22	23
У	1318274.8923	1318260.2629	1318261.9142	1318276.5436
Х	460530.2074	460508.7984	460507.6701	460529.0791

подсчет площади сечения	
9,1*0,59	5,3690 м²
0,8*0,3	0,2400 м²
0,2*0,2	0,0400 м²
0,3*0,3/2	0,0450 м²
0,2*0,2/2	0,0200 м²
0,525*0,235	0,1234 м²
0,225*0,235	0,0529 м²

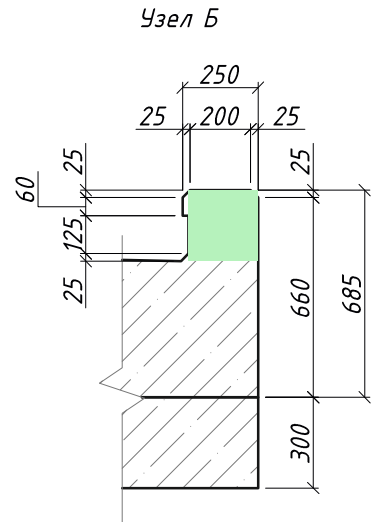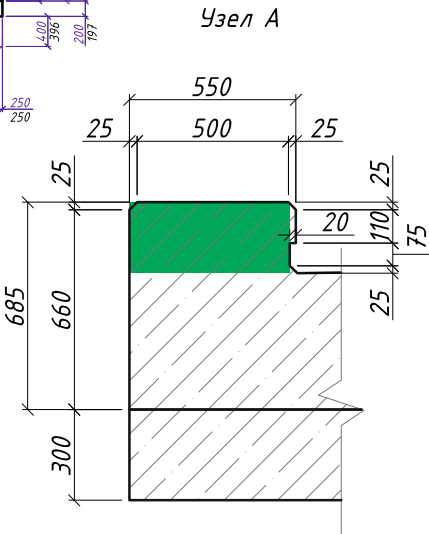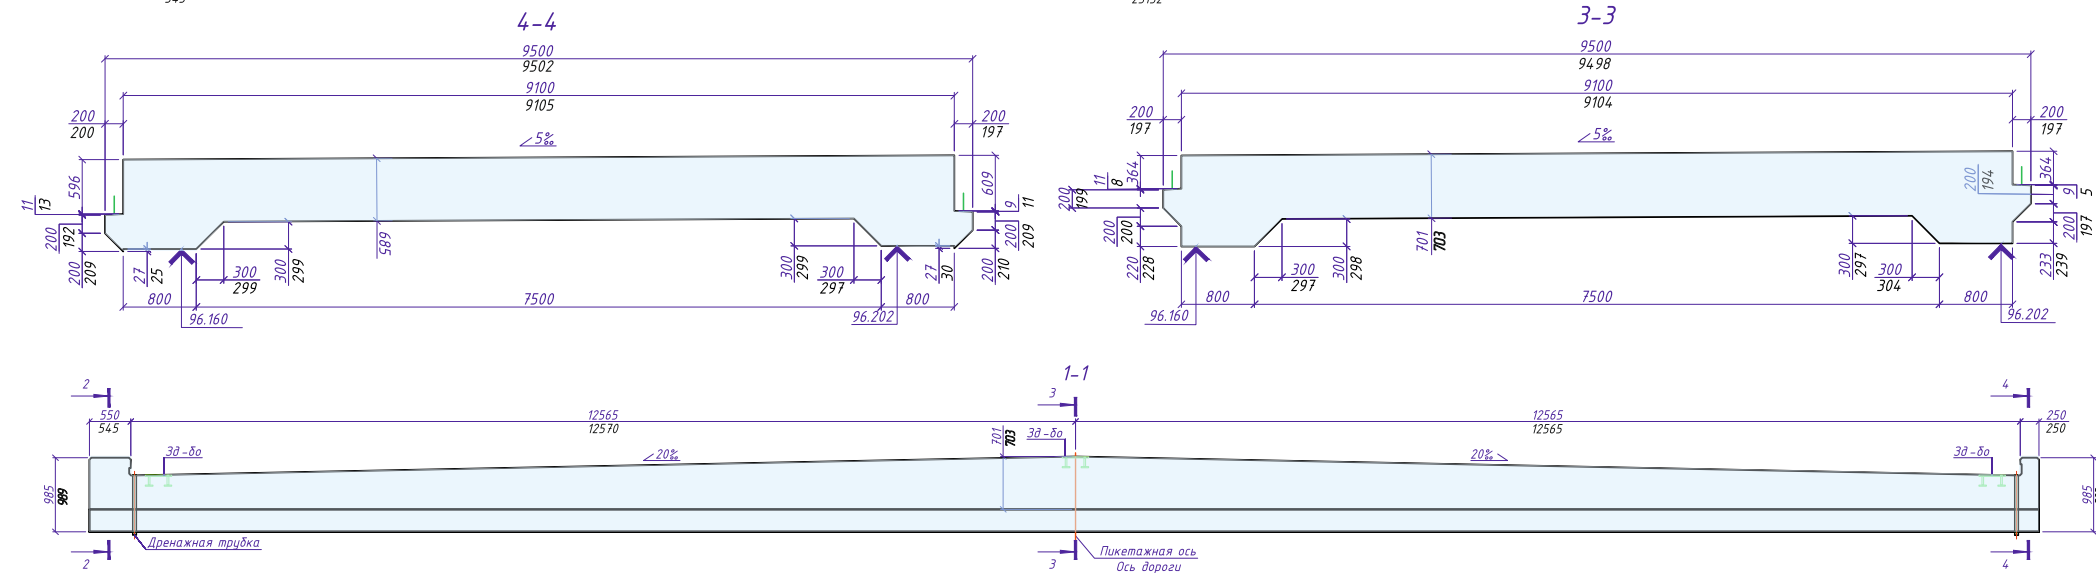

Ведомость объемов работ		Пролетное строение		
№	Наименование работ	Количество		
		по проекту	по факту	предъявляемое
1	Устройство монолитной плиты пролетного строения	1 шт	1 шт	1 шт
V=(0,45+0,721)/2*9,1+0,8*0,3+0,2*0,2+0,3*0,3/2+0,2*0,2/2*21*21*25,932+0,525*0,235+0,225*0,235*9,1=158,73м³				
Итого:		154,70 м³	158,73 м³	154,70 м³

- Примечания:
- Линейные размеры указаны в мм. Высотные отметки указаны в м.
в числителе проектные размеры. – 1150
в знаменателе фактические размеры. – 1150
Отметки в числителе проектные, м. – 111,013
Отметки в знаменателе фактические, м. – 111,002
 - Съемка выполнена электронным тахеометром зав.№ 321998 SOUTH N3 (свидетельство о поверке № С- ГКФ/18-04-2024/332854802 до 17.04.2025г.)
 - Допустимые отклонения по СП 46.13330.2012 табл.7
 - Система координат МСК –16 зона 1, система высот Балтийская 1977г.
Съемка произведена с пунктов МГРО: ППЦ15.1; ППЦ15.2; ППЦ15.3; ППЦ15.4

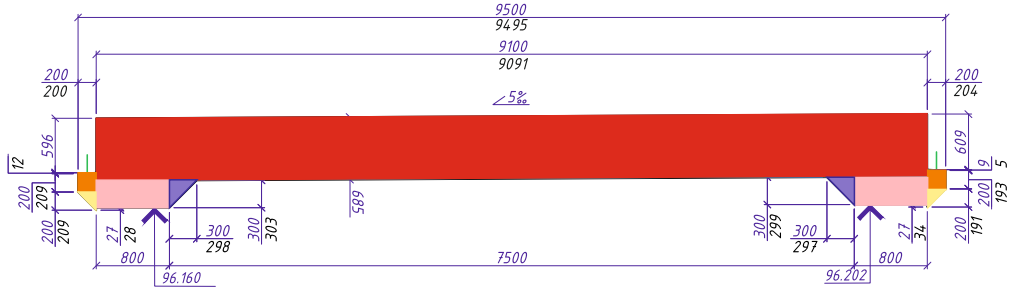

РД ГК № Т-100-23-ПП12, Том 20.2					
«Строительство и реконструкция участков автомобильной дороги Р-239 Казань – Оренбург – Акбулак – граница с Республикой Казахстан. Реконструкция автомобильной дороги Р-239 Казань – Оренбург – Акбулак – граница с Республикой Казахстан на участке км 20+238 – км 43+500 с обходом п. Сакуры, Республика Татарстан» 4 Этап»					
Изм.	Кол. уч.	Лист	№ док.	Подп.	Дата
Предст. заказчика ФГБУ «Росдортехнология»	Хазипов Г.М.				10.11.24
Начальник участка ОАО «Алексеевскдорстрой»	Баков Д.В.				10.11.24
Начальник ОКК ОАО «Алексеевскдорстрой»	Мусин Д.Р.				10.11.24
Директор ООО «Металлпро»	Нугаев Р.К.				10.11.24
Путепровод через суходол на км 21+794					
Исполнительная схема Пролетное строение					
«Металлпро»					